

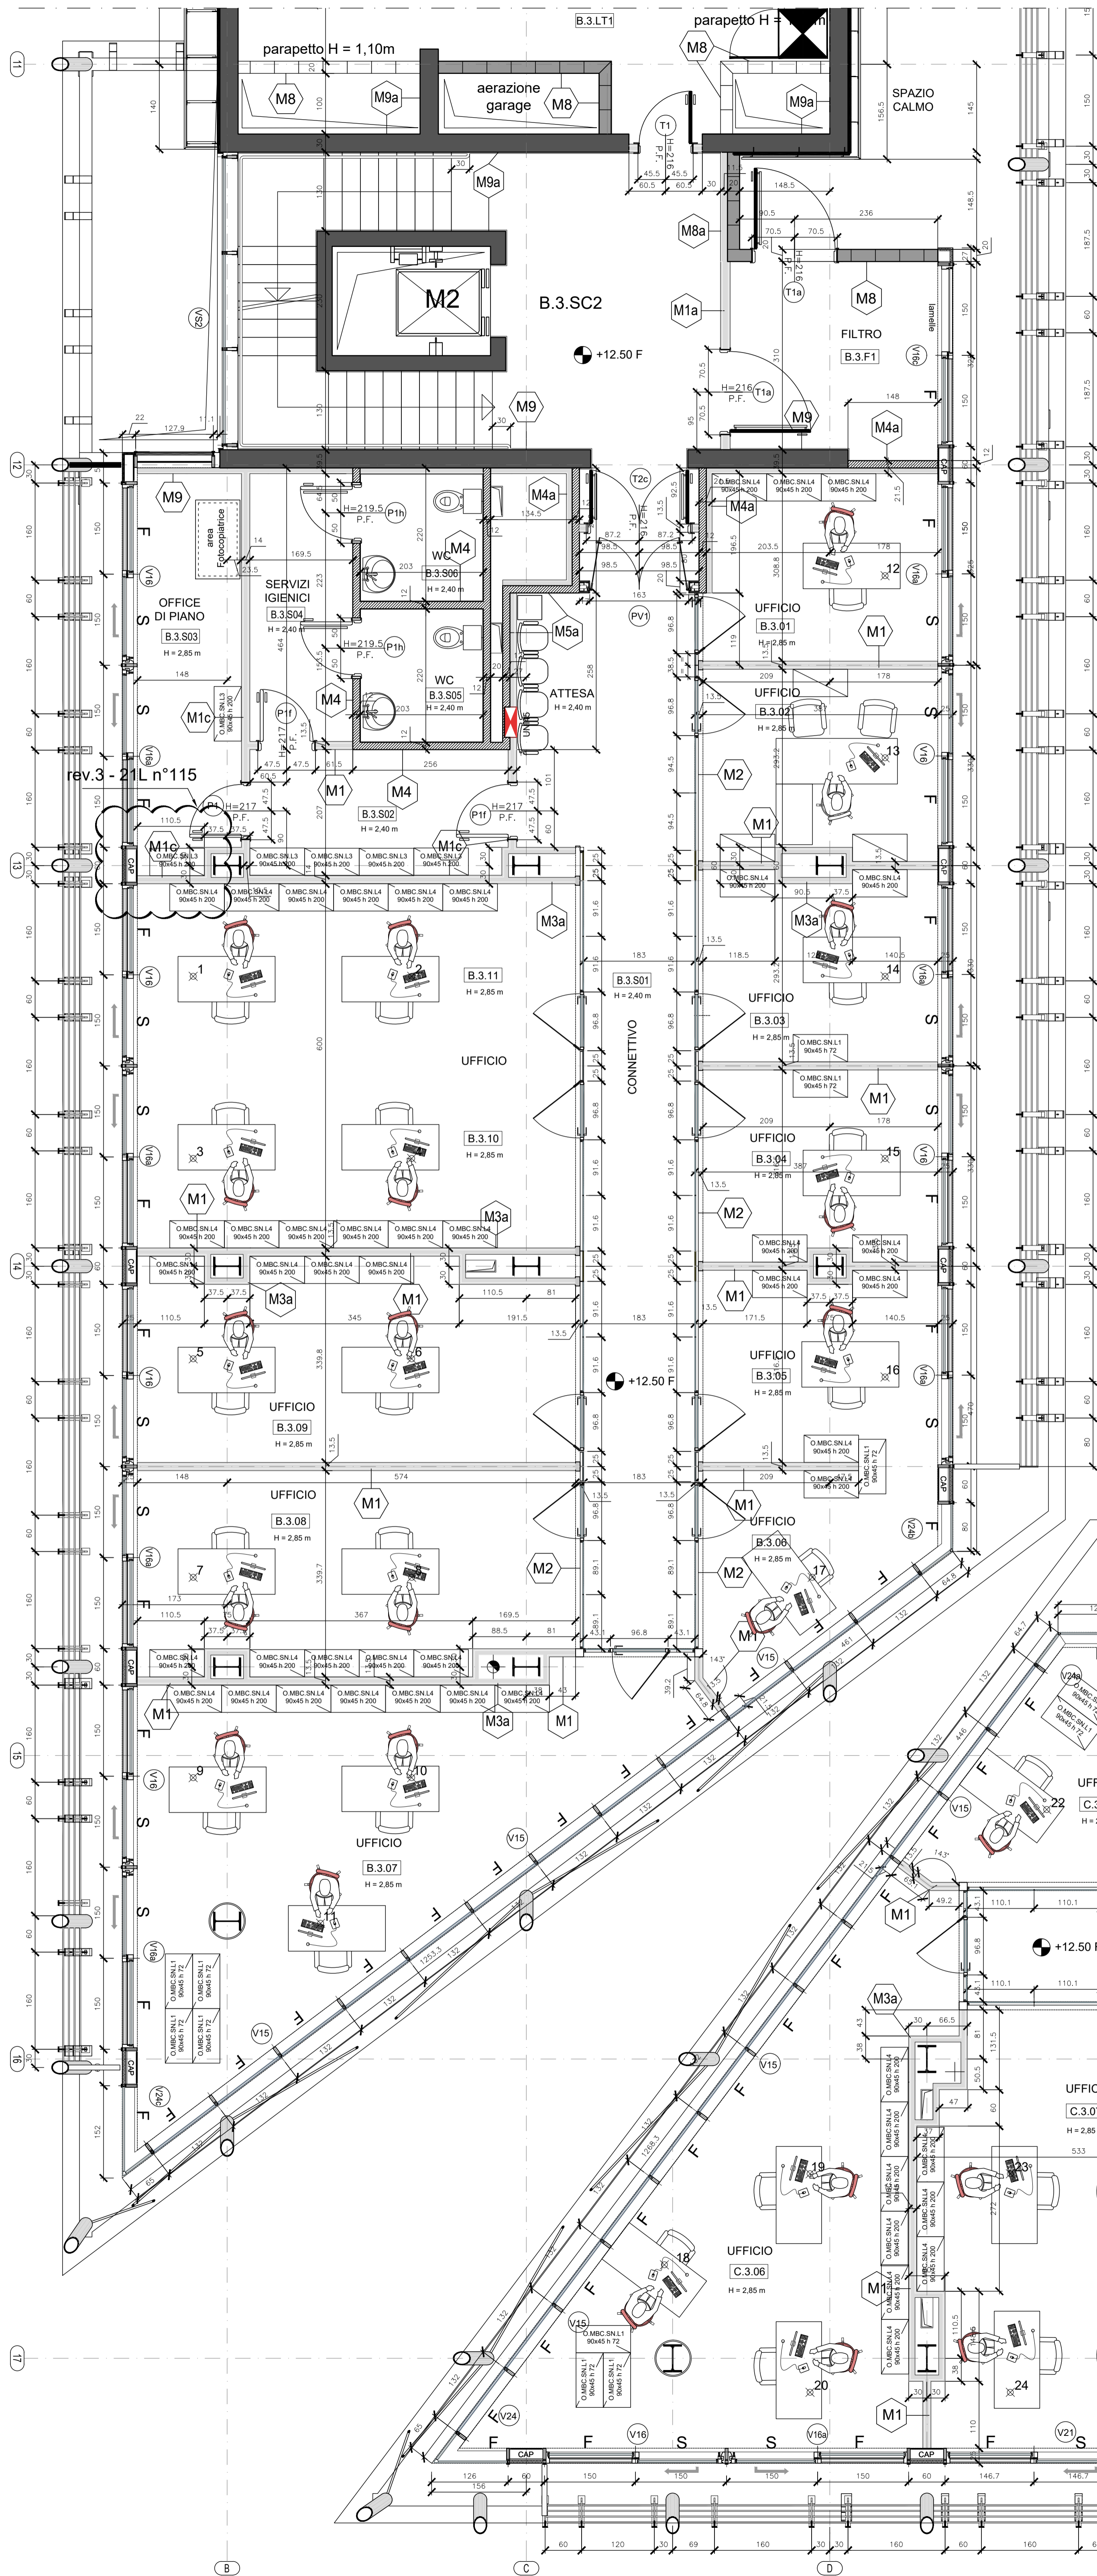
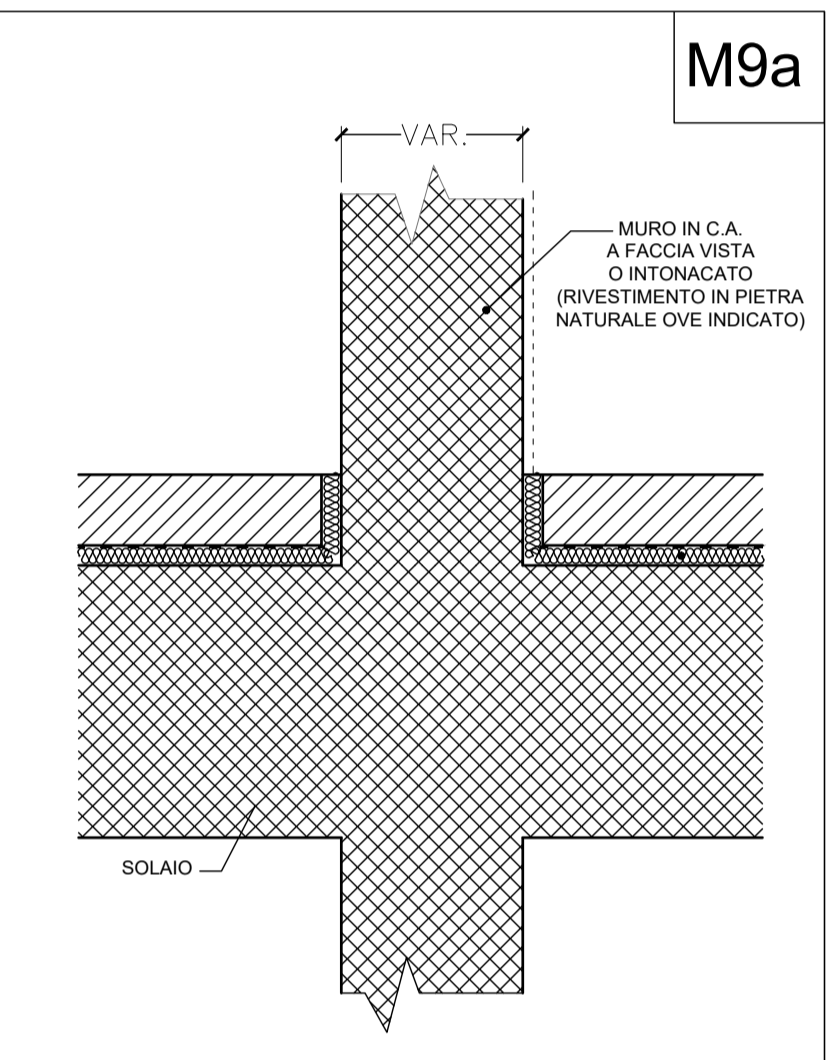
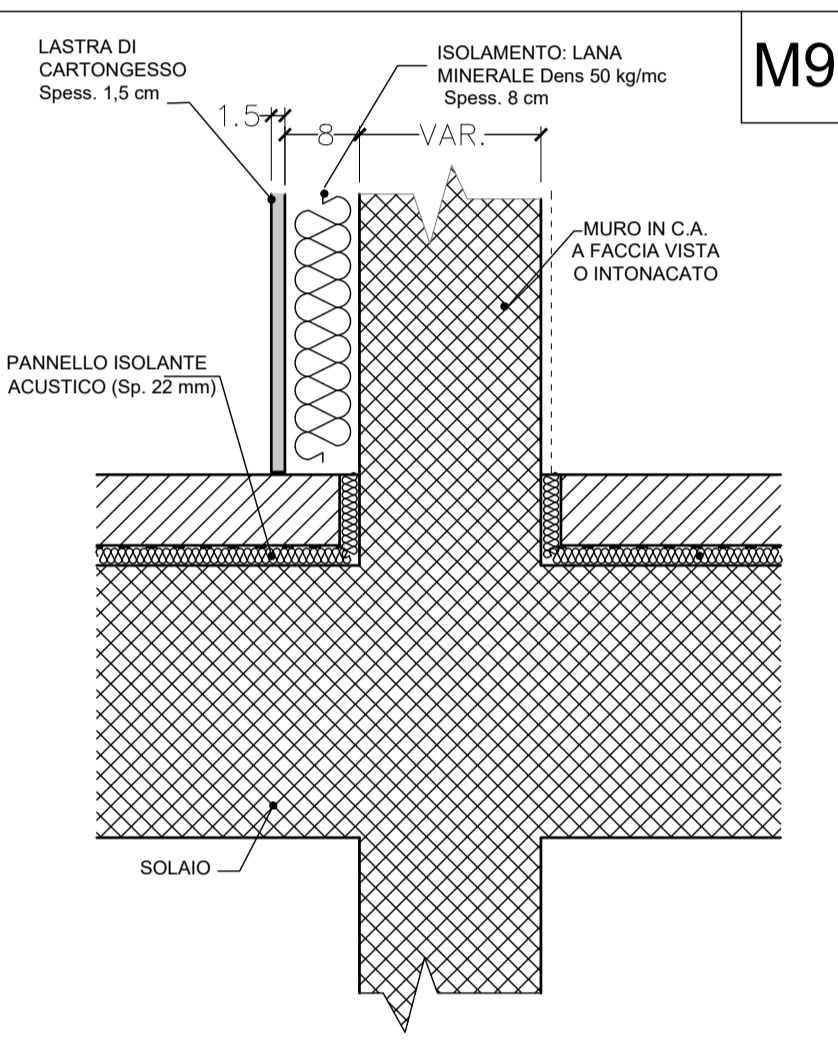
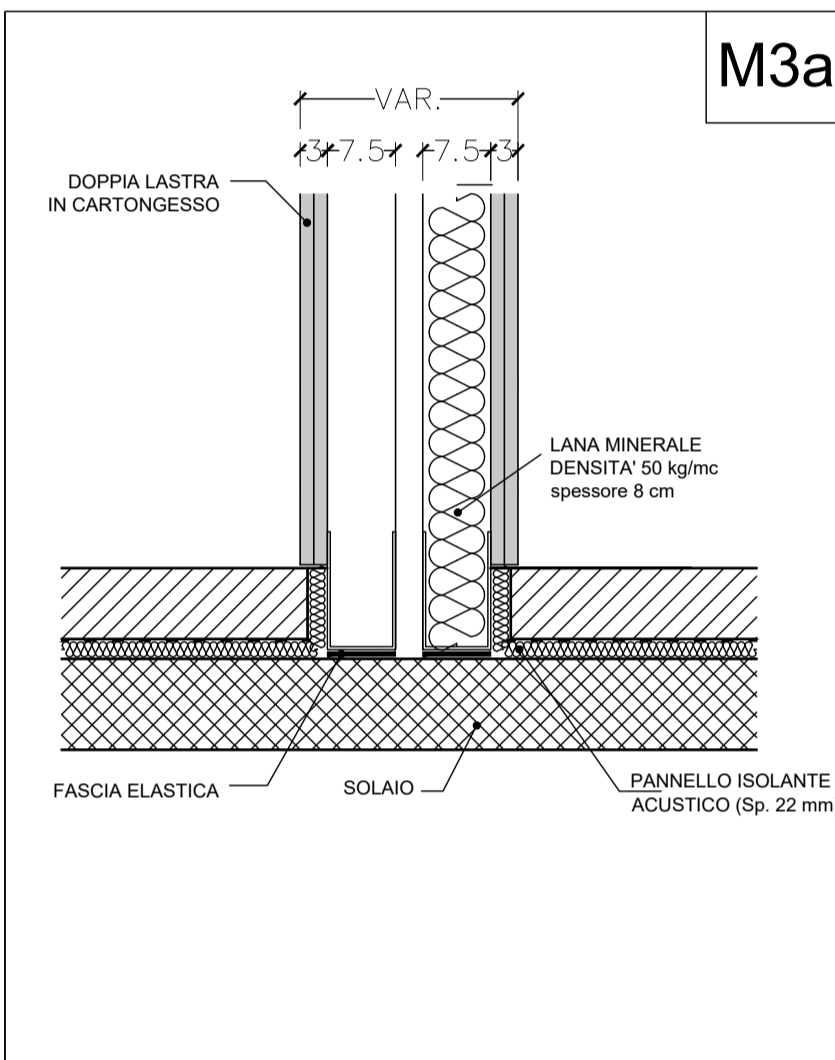
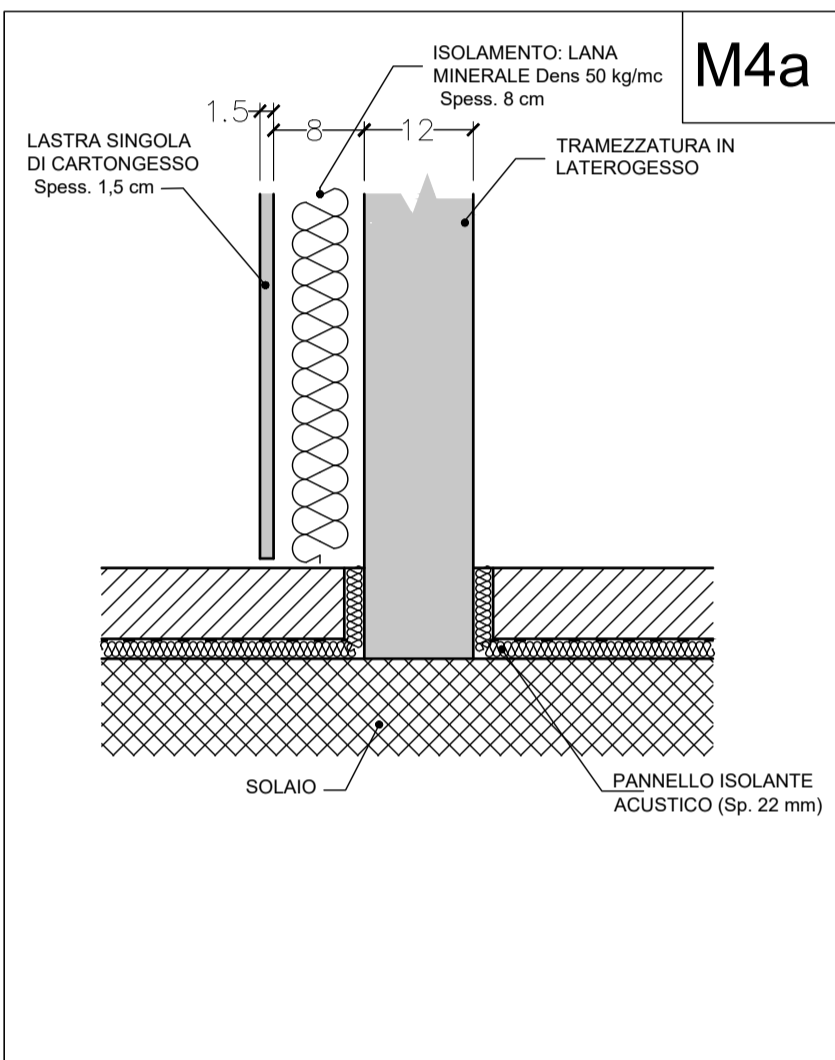



EDIFICIO "B"

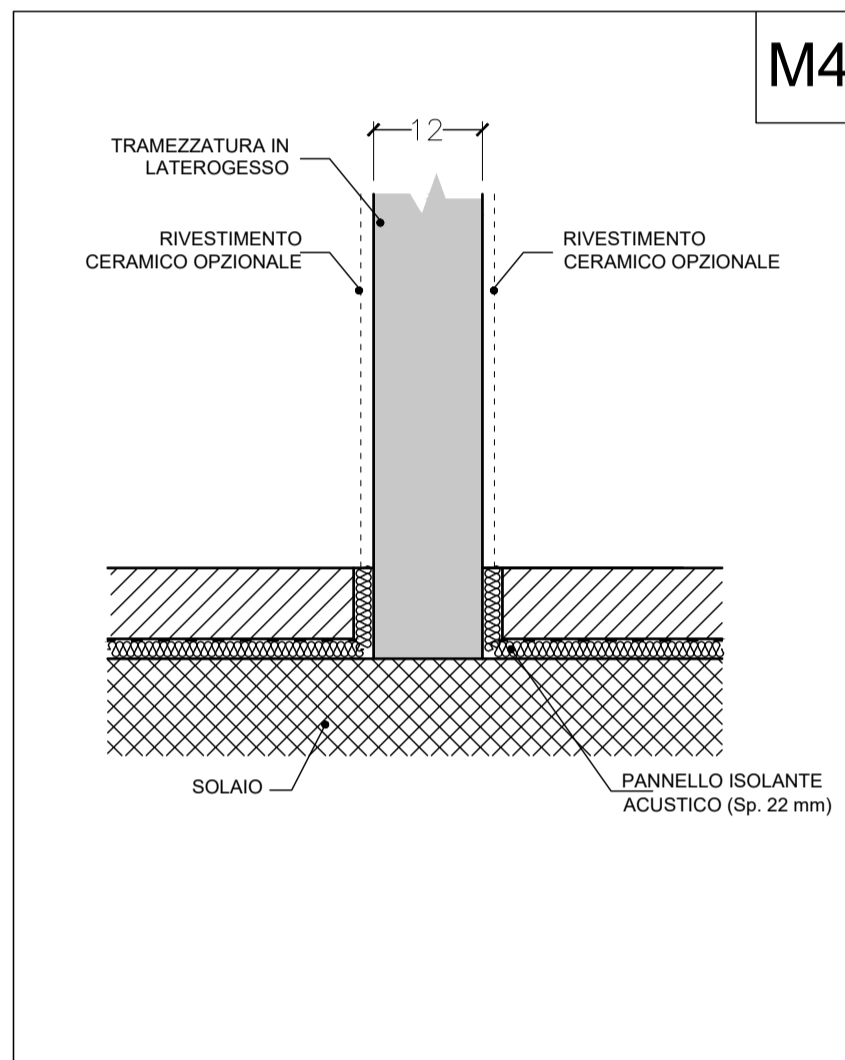


PIANTA A QUOTA +12,50

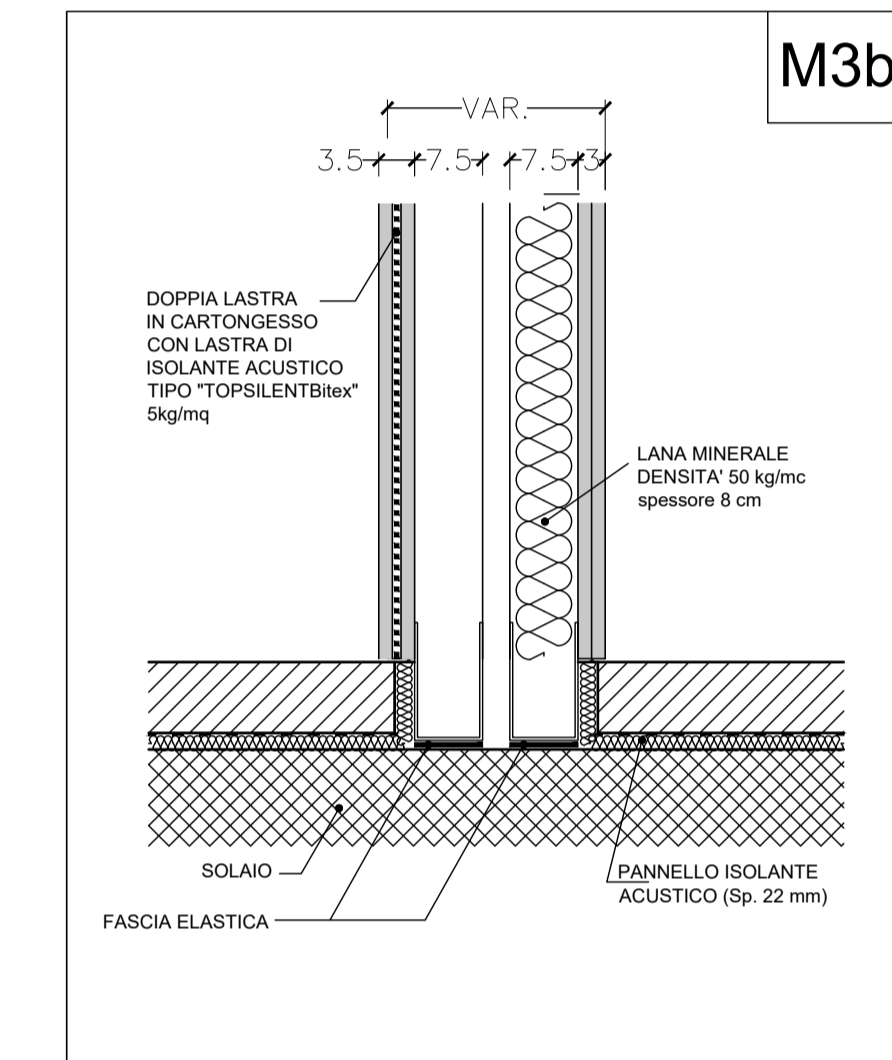

NOTA: TUTTI GLI ELEMENTI DI TRACCIAMENTO SONO RIFERITI AGLI ASSI DELLE COLONNE

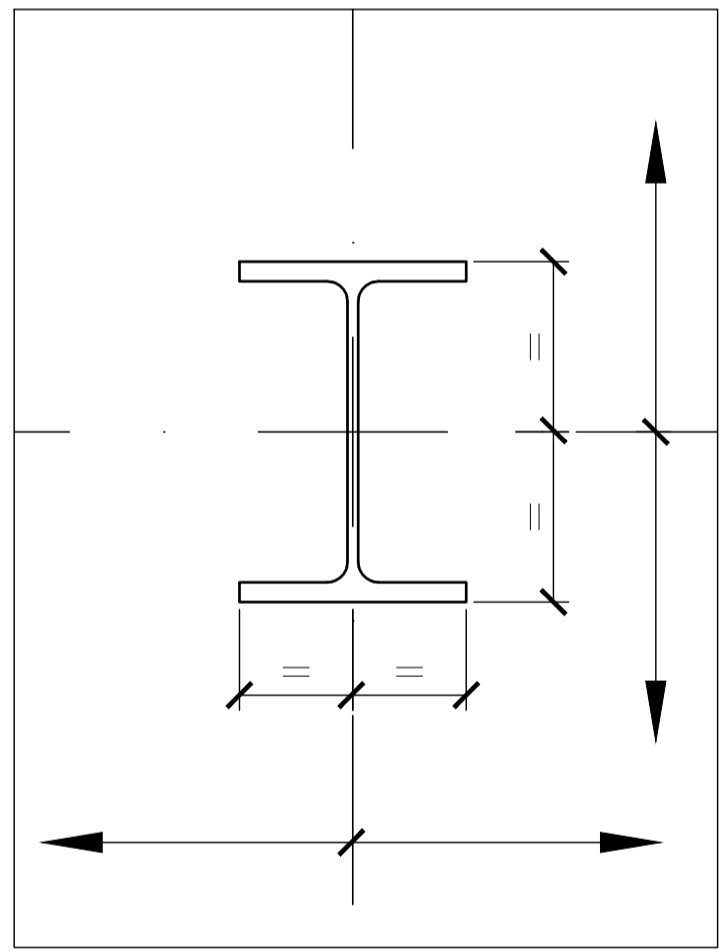

EDIFICIO "C"

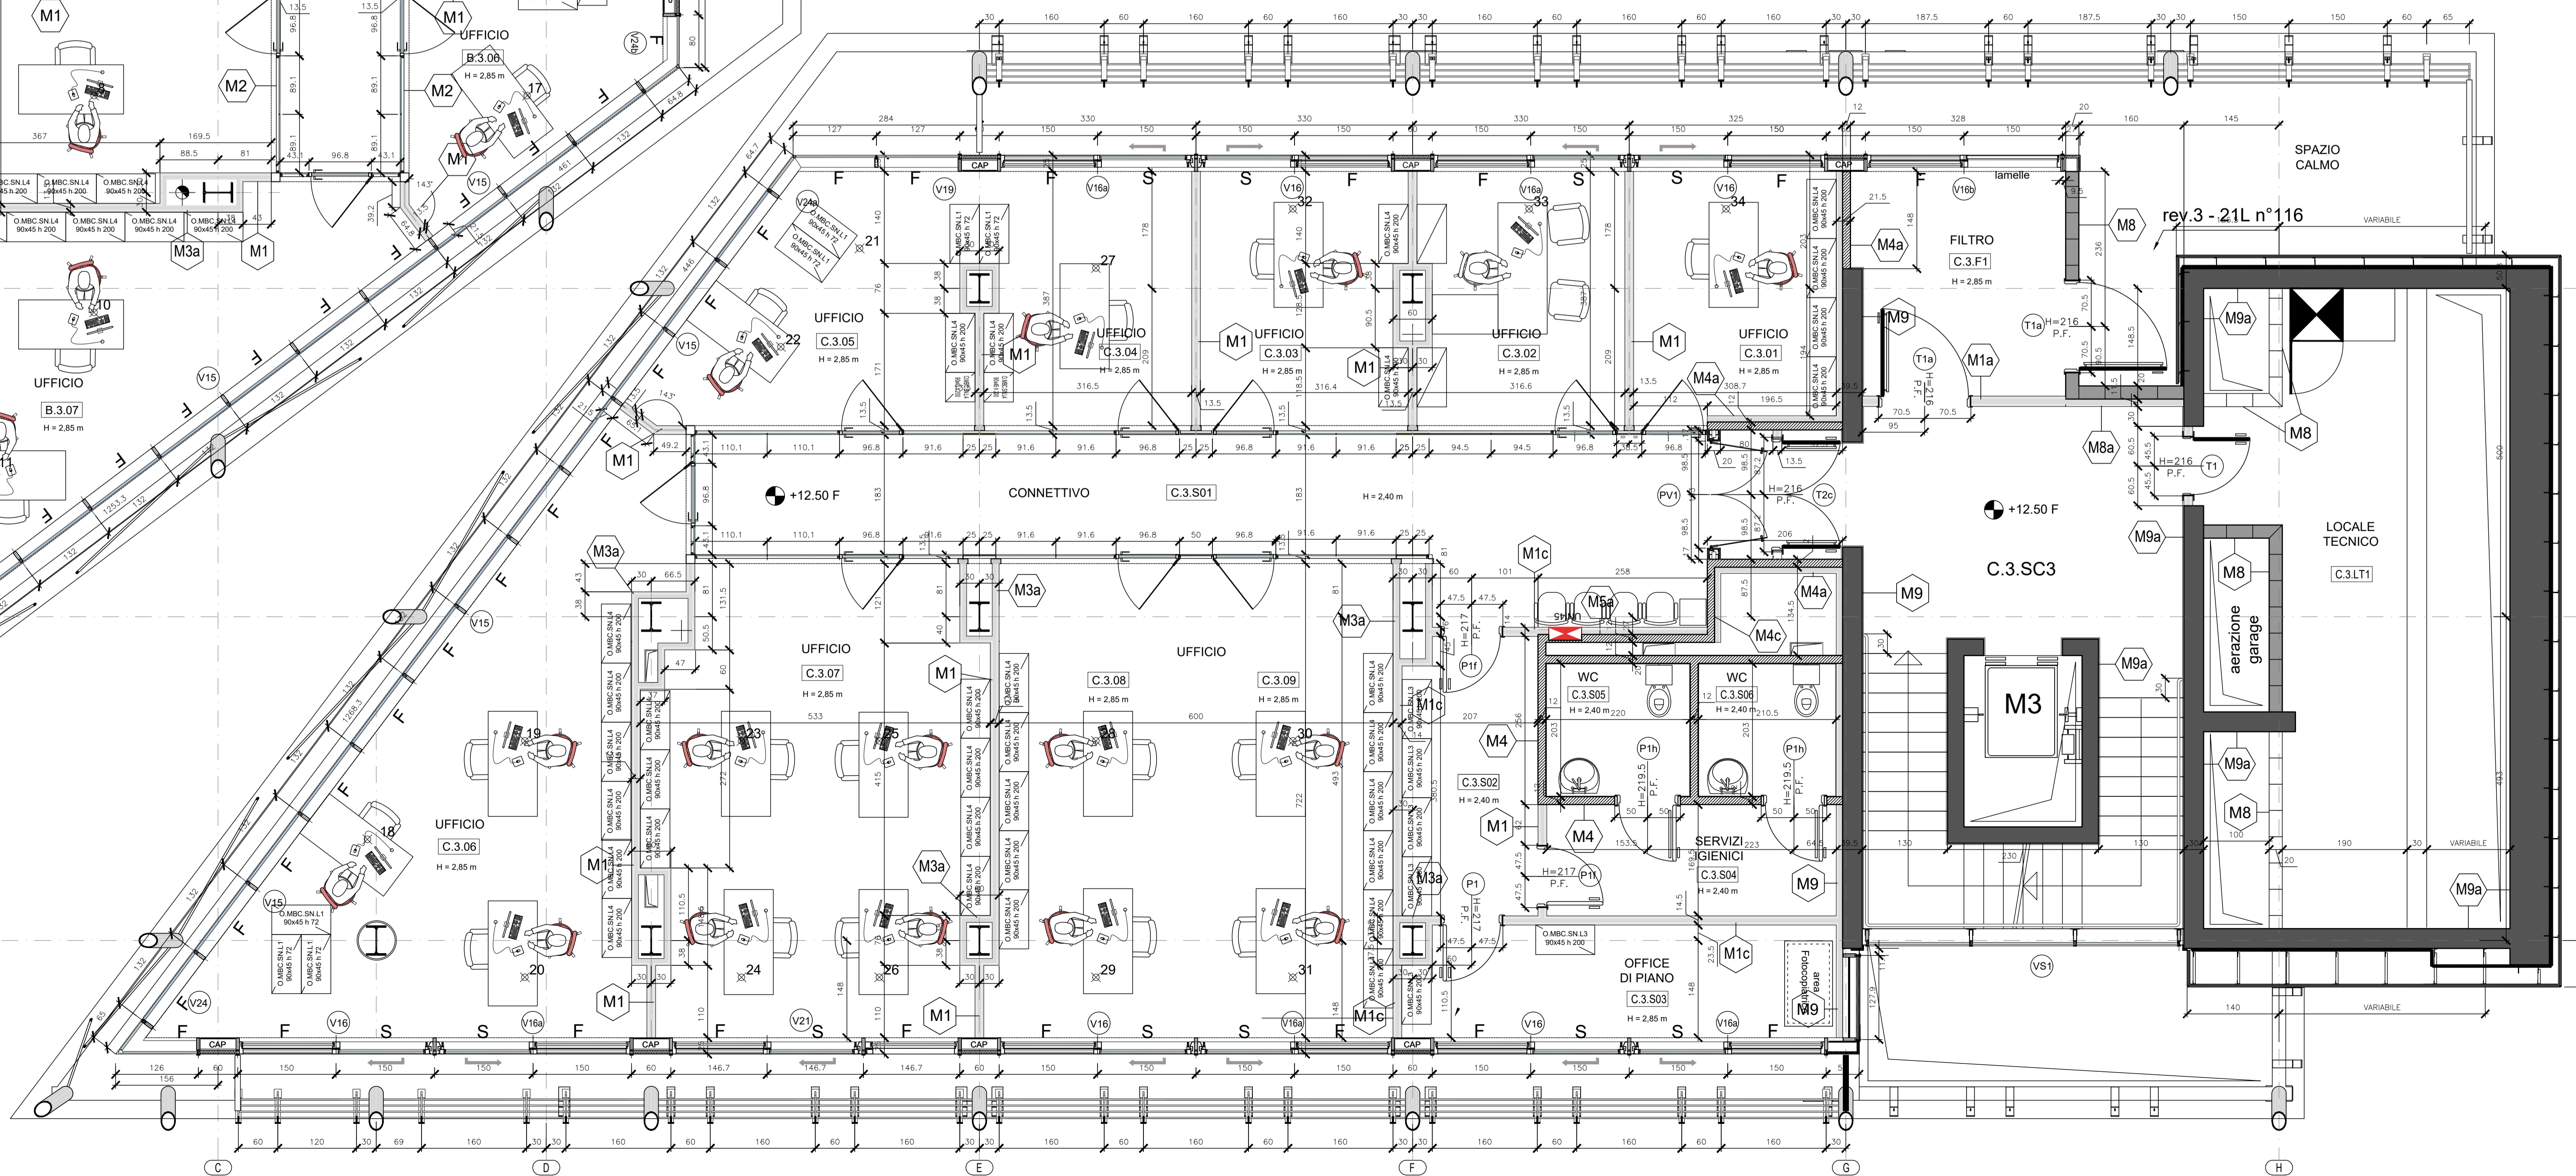

N° 34 TORRETTE DA INCASSO A SCOMPARSA

UNIVERSITA' DEGLI STUDI - ROMA TOR VERGATA

Affidamento in concessione al raggruppamento d'impresa con capogruppo e mandataria VIANINI LAVORI S.p.A. (convenzione 23 ottobre 1987 - rep. 121)

**TOR VERGATA** Soc. Consorte a r.l. "Società" costituita ai sensi art.23/bis Legge 584/77  
La TOR VERGATA Soc. Consorte a r.l. è costituita tra le imprese:  
CAPOGRUPPO E MANDATARIA DEL R.T.I. VIANINI LAVORI S.p.A. - CONSORZIO COOP. COSTRUZIONI - IMPRESA RIZZAROTTI & C. S.p.A. - ITALIANA COSTRUZIONI S.p.A. - S.A.C. SOCIETÀ APPALTI COSTRUZIONI S.p.A. - AQUILANA S.p.A. - D.C.O.S. S.p.A. - TERRE S.r.l. - G&G DI STEFANO S.r.l. - COSTRUZIONI CIVILI COMMERCIALI S.p.A.

RESPONSABILE UNICO DEL PROCEDIMENTO: prof. arch. Rodolfo Maria Strolto  
COORDINAMENTO: U.T. Concessionaria  
PROGETTO ARCHITETTONICO RETTORATO: U.T. Concessionaria (ing. R. Santi - arch. M. Alessandri)  
PROGETTO STRUTTURE RETTORATO: IN GE.CO. (prof. ing. F. Stylos Labini)  
PROGETTO IMPIANTI RETTORATO (ELETTRICI): AG&C Associati S.r.l. (ing. L. Abosnelli)  
PROGETTO IMPIANTI RETTORATO (MECCANICI): CFA (ing. F. Tancal)  
PROGETTO IMPIANTI MANICAGGIO CURSUS: AS&C Associati S.r.l. (ing. L. Abosnelli)  
CONSULENTE PER LA SICUREZZA: ing. M. Tardito (Rettorato)  
CONSULENTE PER LA SICUREZZA: geom. M. Mercuri (Macrocorsa G.)  
CONSULENTE PER L'ACUSTICA: ing. A. Pettinari  
CONSULENTE PER L'AMBIENTE: arch. F. Fabrizio

DATA	DESCRIZIONE	DIS	CT	CS	DT	UNIVERSITA'
02/02/2017	Emissione As Built					

EDIFICIO DEL RETTORATO - Primo Stralcio

AS-BUILT

EDIFICI "B" e "C"

Pianta Livello +3 (quota +12.50)

SCALA: 1:50  
FORMATO: A0  
STATO: As Built  
FOLIO: