
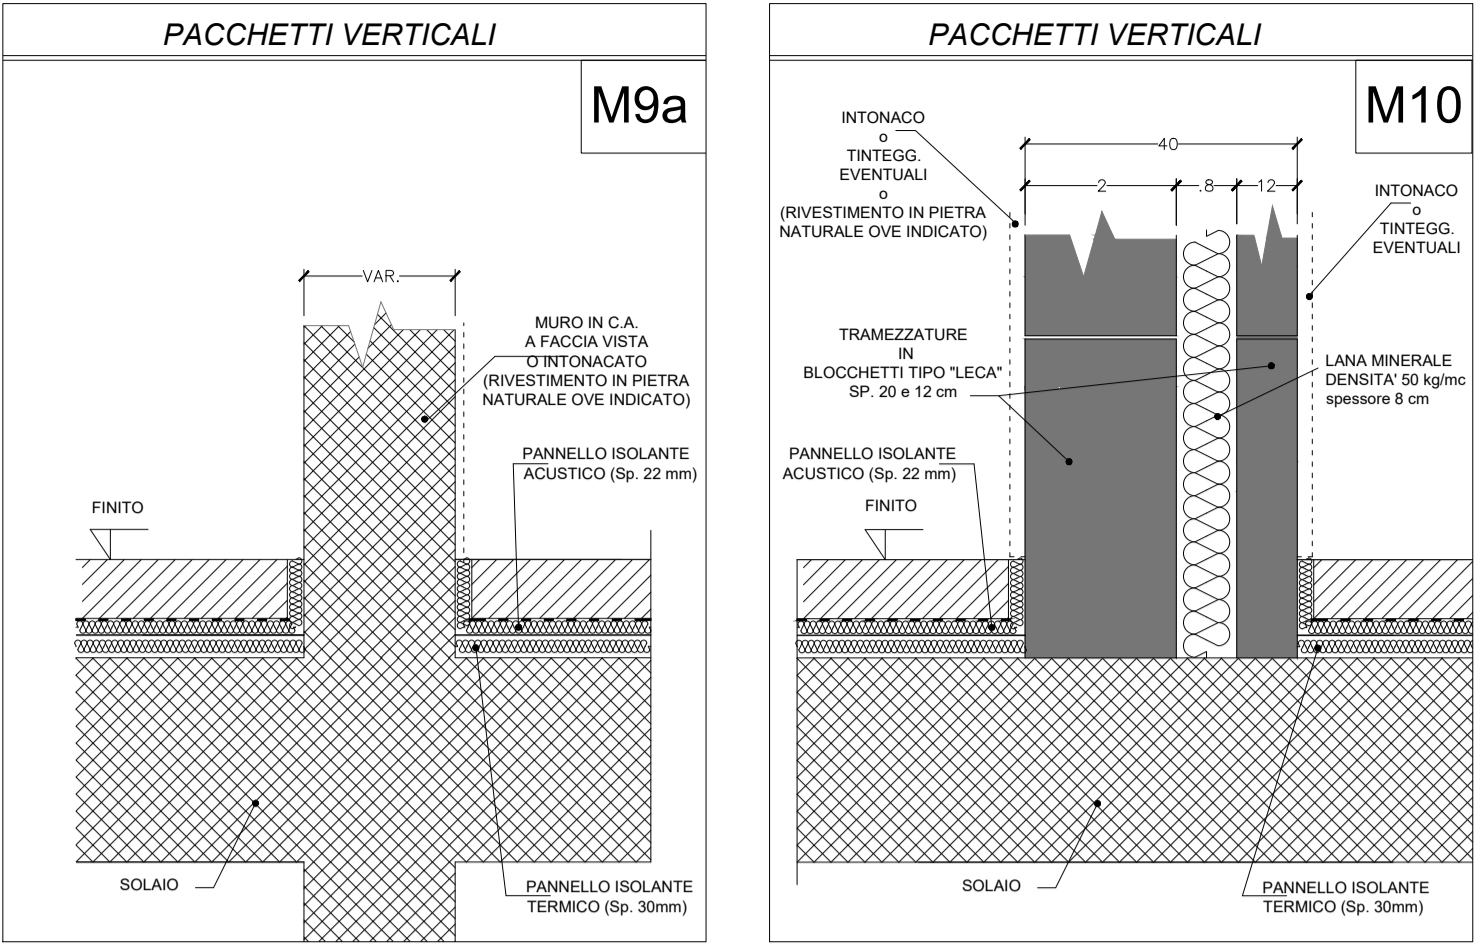


PIANTA LIVELLO 1

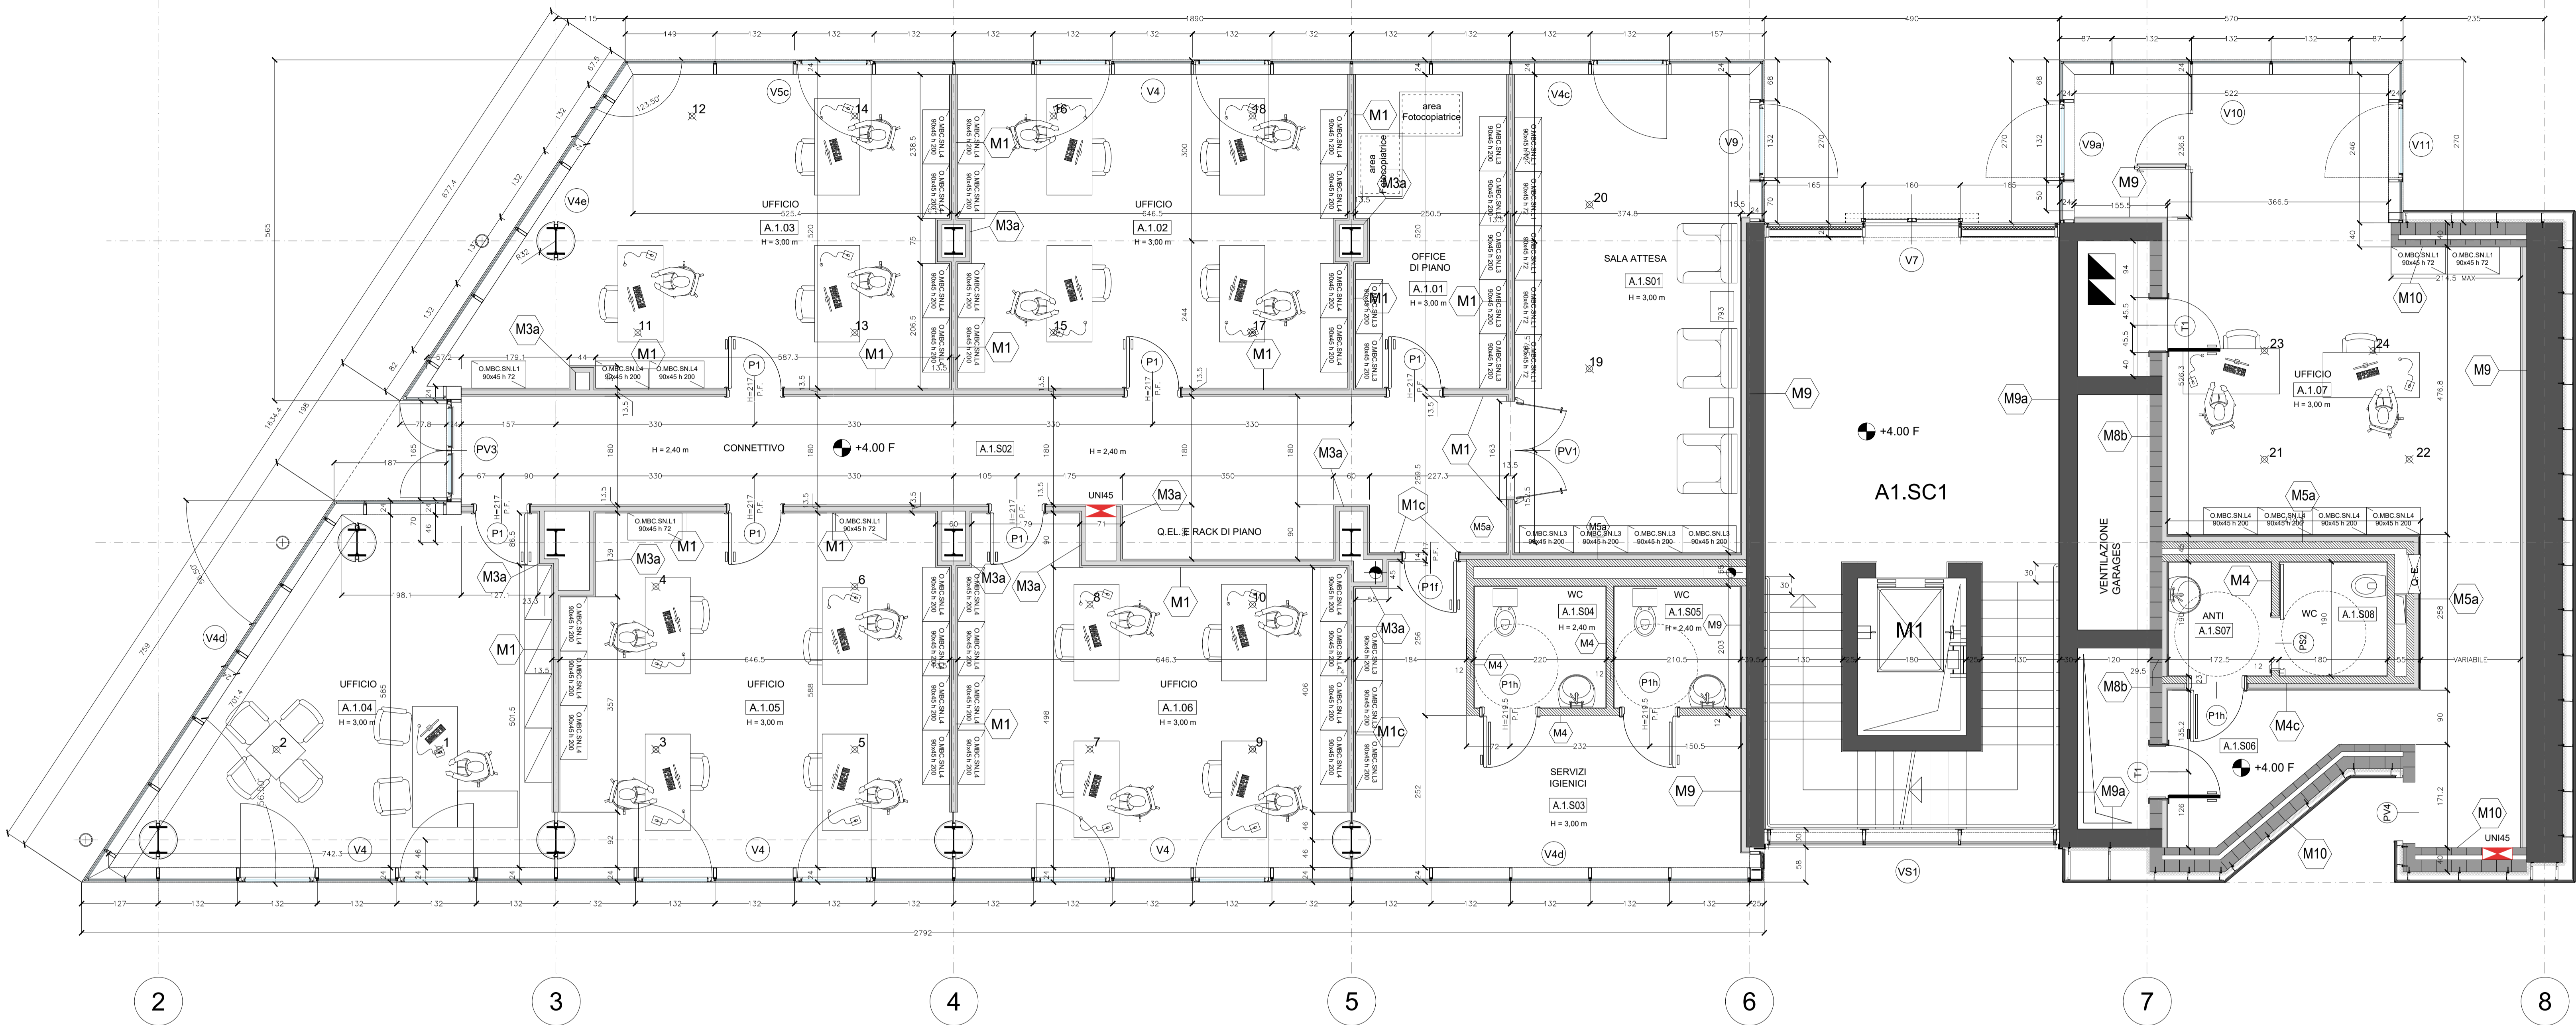

N° 24 TORRETTE DA INCASSO A SCOMPARSA

UNIVERSITA' DEGLI STUDI - ROMA TOR VERGATA

Affidamento in concessione al raggruppamento d'impresa con capogruppo e mandataria VIANINI LAVORI S.p.A. (convenzione 23 ottobre 1987 - rep. 121)

TOR VERGATA Soc. Consortile a r.l. Società costituita ai sensi art.23/bis Legge 584/77 La TOR VERGATA Soc. Consortile a r.l. e' costituita tra le imprese: CAPOGRUPPO E MANDATARIA DEL R.L. VIANINI LAVORI S.p.A. - CONSORZIO COOP. COSTRUZIONI - IMPRESA PIZZAROTTI & C. S.p.A. - ITALIANA COSTRUZIONI S.p.A. - S.A.C. SOCIETA' APPALTI COSTRUZIONI S.p.A. - AQUILAIA S.p.A. - DILCOS S.p.A. - TIERRE S.r.l. - G&G DI STEFANO S.r.l. - COSTRUZIONI CIVIL COMMERCIALI S.p.A.

- RESPONSABILE UNICO DEL PROCEDIMENTO: U.T. Concessionaria
- COORDINAMENTO: U.T. Concessionaria (ing. R.Santi - arch. M.Alessandrini)
- PROGETTO ARCHITETTONICO RETTORATO: IN.GE.CO (prof. ing. F. Sylos Labini)
- PROGETTO STRUTTURE RETTORATO: AG&C Associati S.r.l. (ing. L. Abosinelli)
- PROGETTO IMPIANTI RETTORATO (ELETTRICO): CFA (ing. F. Tasca)
- PROGETTO IMPIANTI RETTORATO (MECCANICO): AG&C Associati S.r.l. (ing. L. Abosinelli)
- CONSULENTI PER LA SICUREZZA: ing. M. Terzitta (Rettorato)
- CONSULENTE PER L'ACUSTICA: geom. M. Mercuri (Macroarea G.)
- CONSULENTE PER L'AMBIENTE: ing. A. Pettinari
- CONSULENTE PER L'AMBIENTE: arch. F. Fabrizi

DATA	DESCRIZIONE	DIS	CT	CS	DT	UNIVERSITA'
02 Febbraio 2017	Emissione As Built					

EDIFICIO DEL RETTORATO - PRIMO STRALCIO	
AS-BUILT ARCHITETTONICO	
EDIFICIO "A"	
Pianta Livello +1 (quota +4.00)	
C.E.D.	SCALA 1:50
520304-as	FORMATO A1+
TITOLO	STATO As Built
CAT.OP.	FOGLIO
N. DISEGNO	DERIVATO DA

