




EDIFICIO "B"

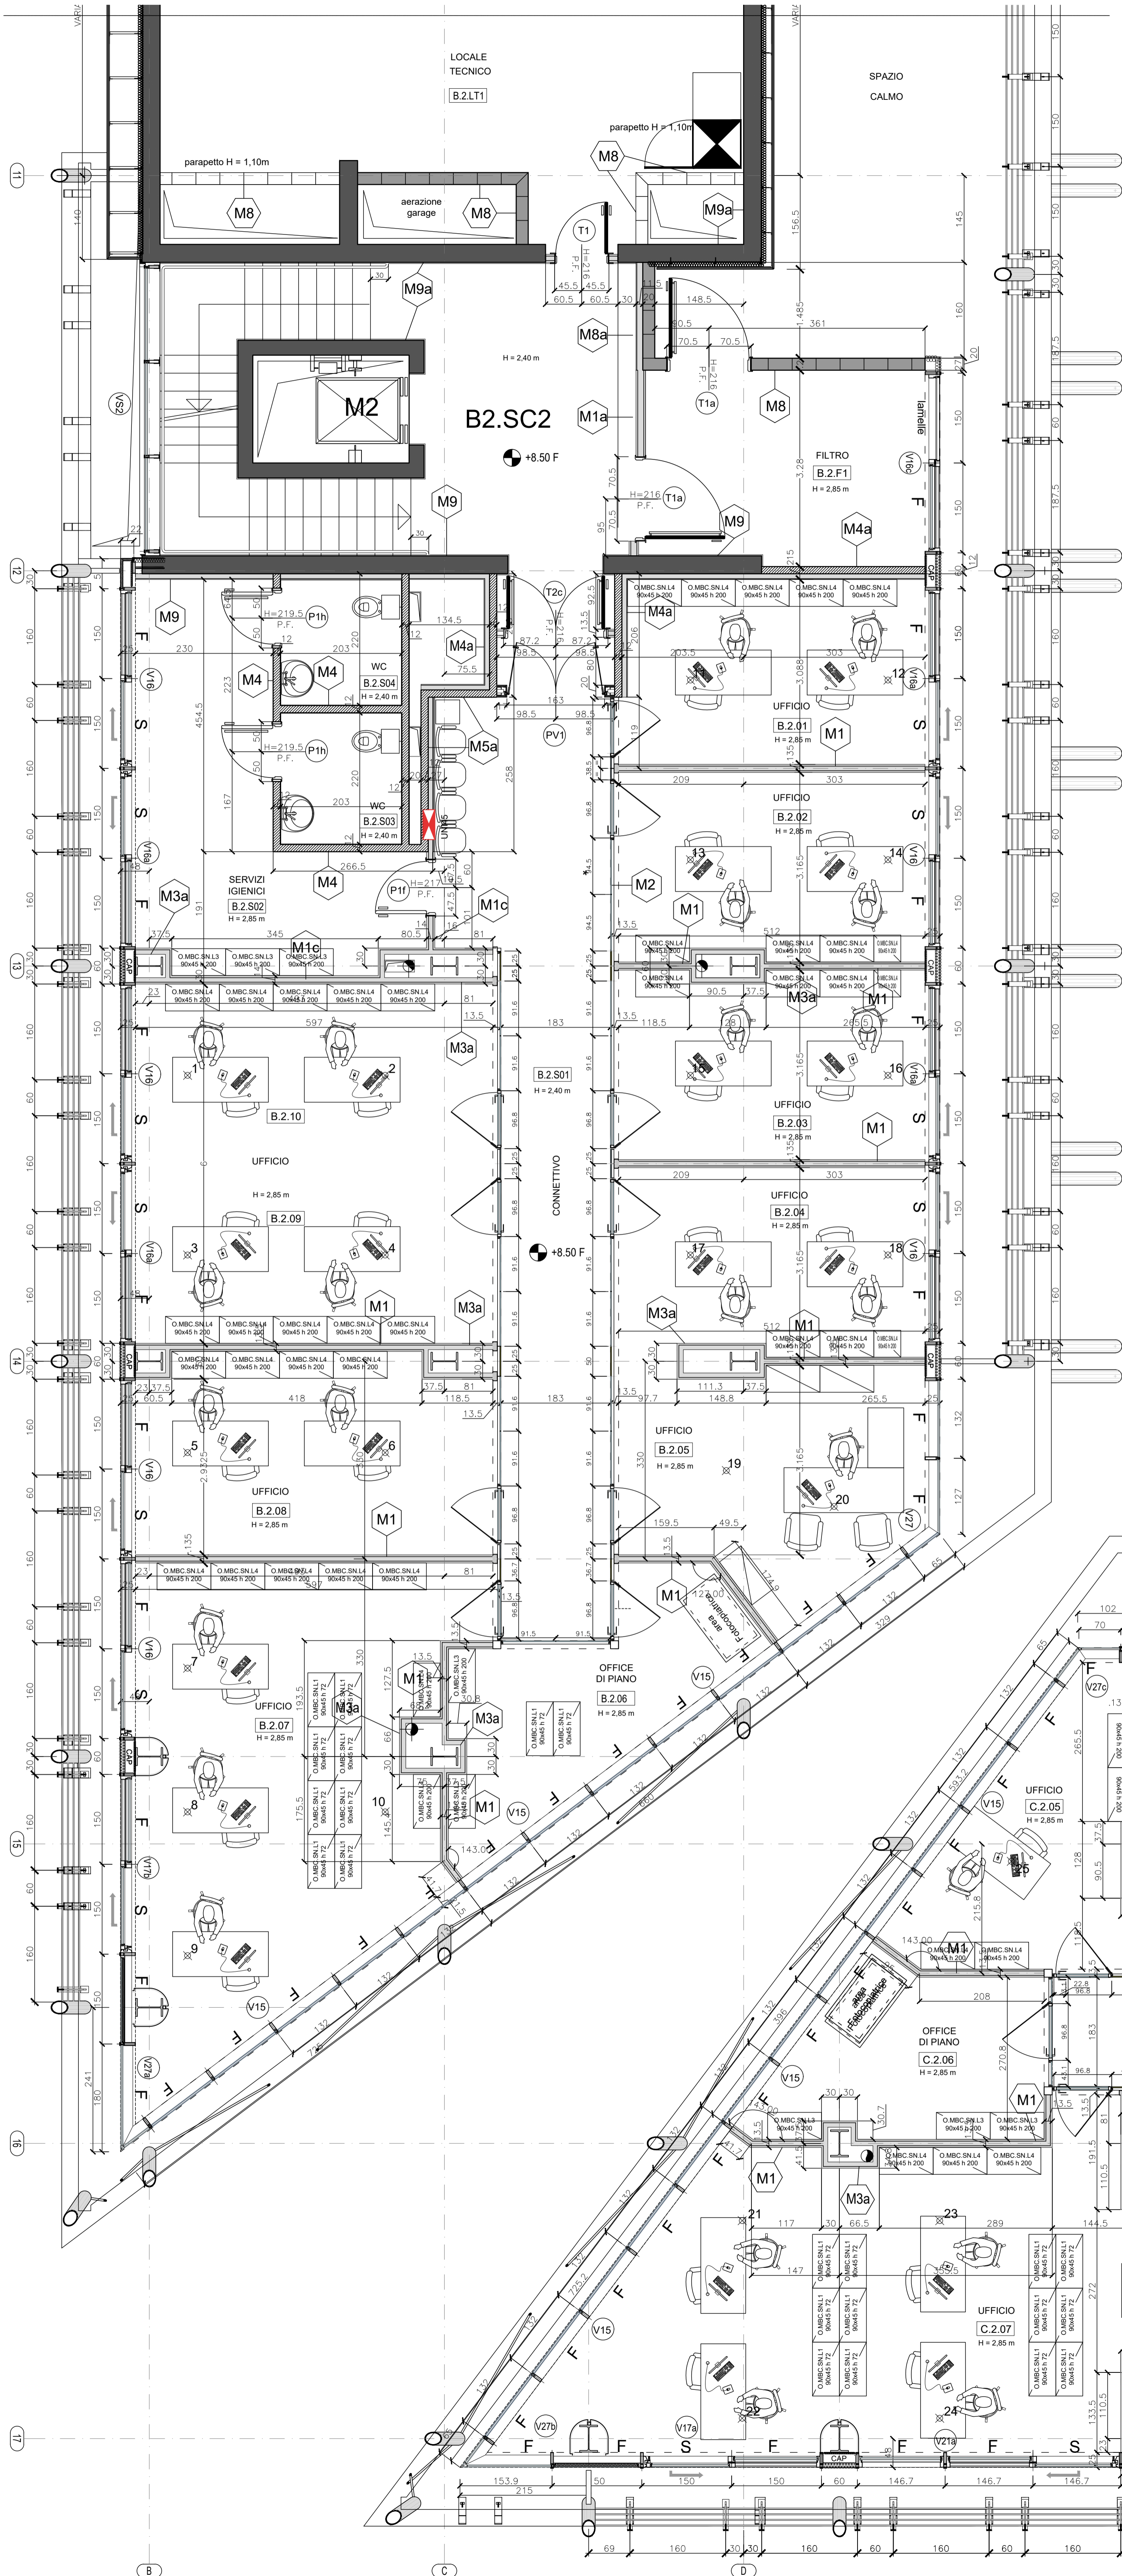


PIANTA A QUOTA +8.50 F.

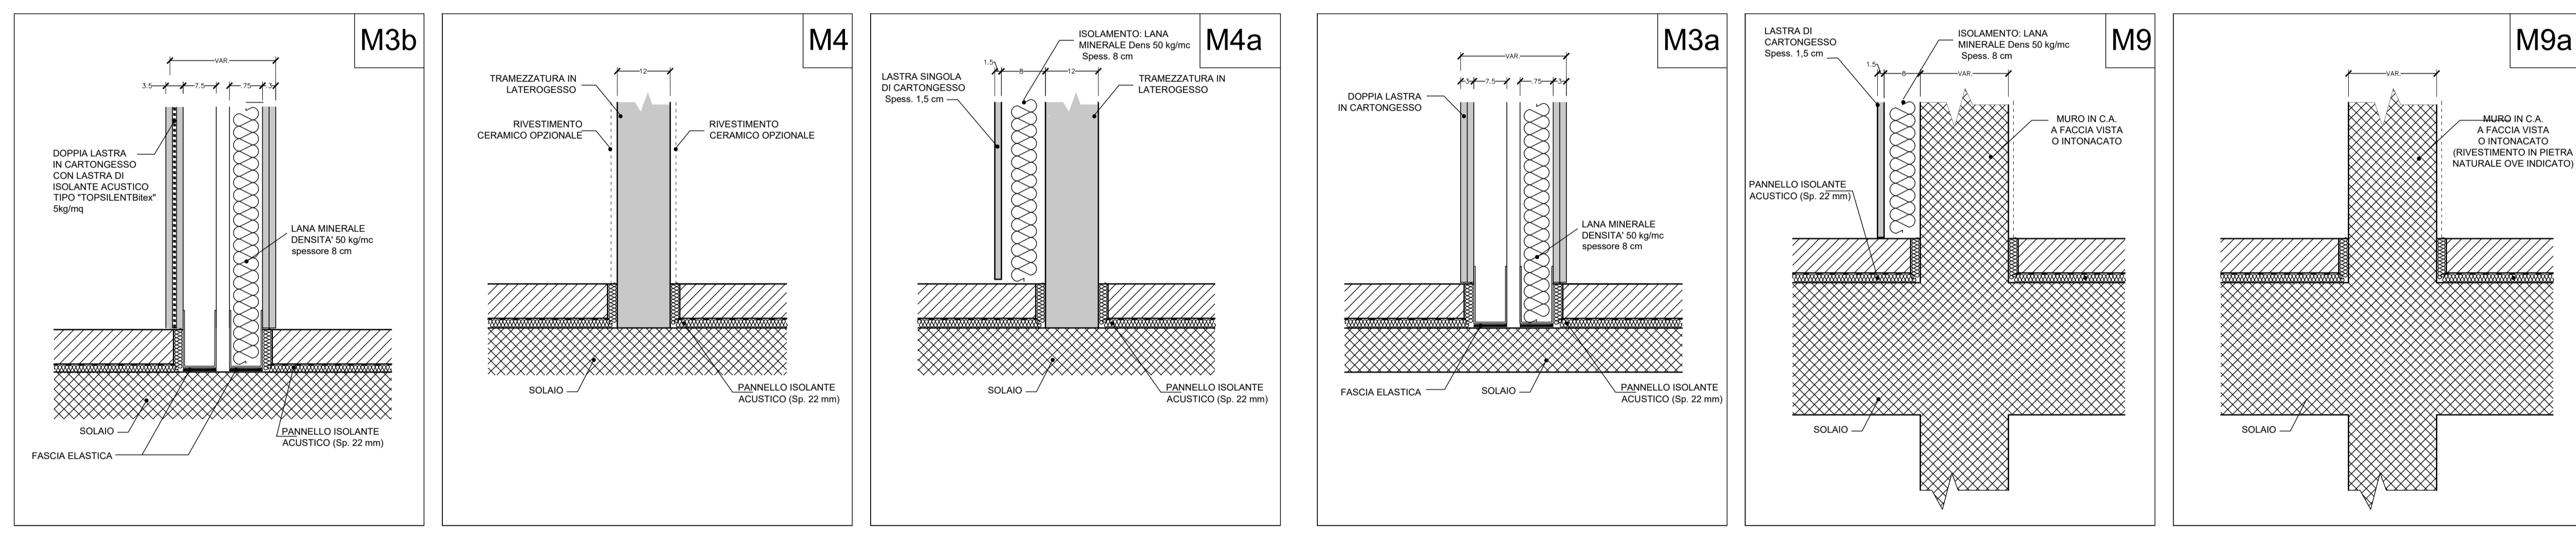

NOTA: TUTTI GLI ELEMENTI DI TRACCIAMENTO SONO RIFERITI AGLI ASSI DELLE COLONNE

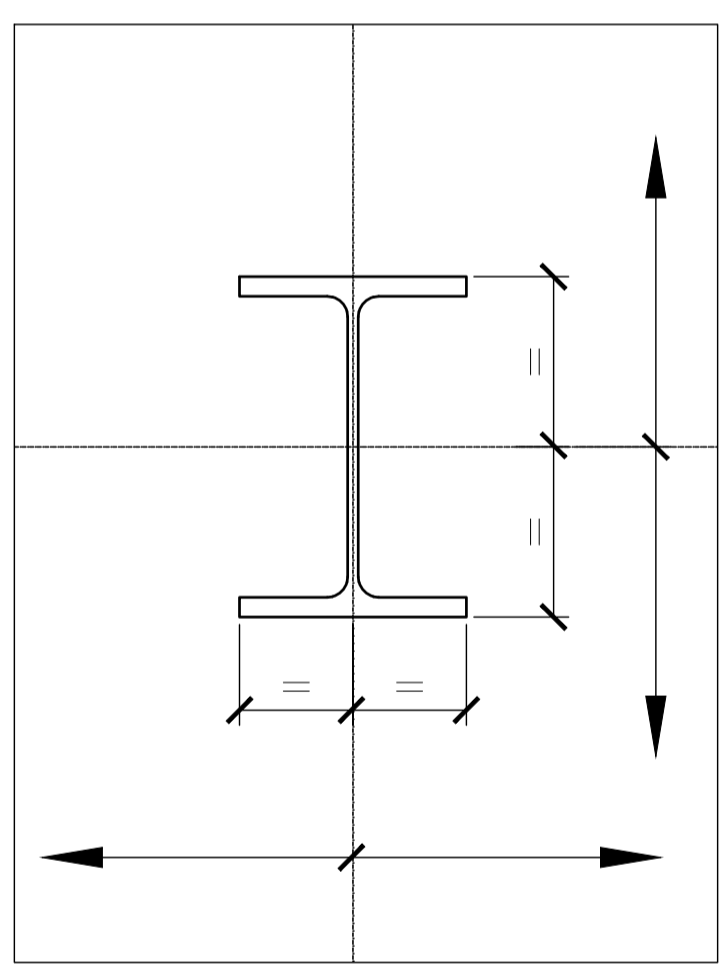

EDIFICIO "C"

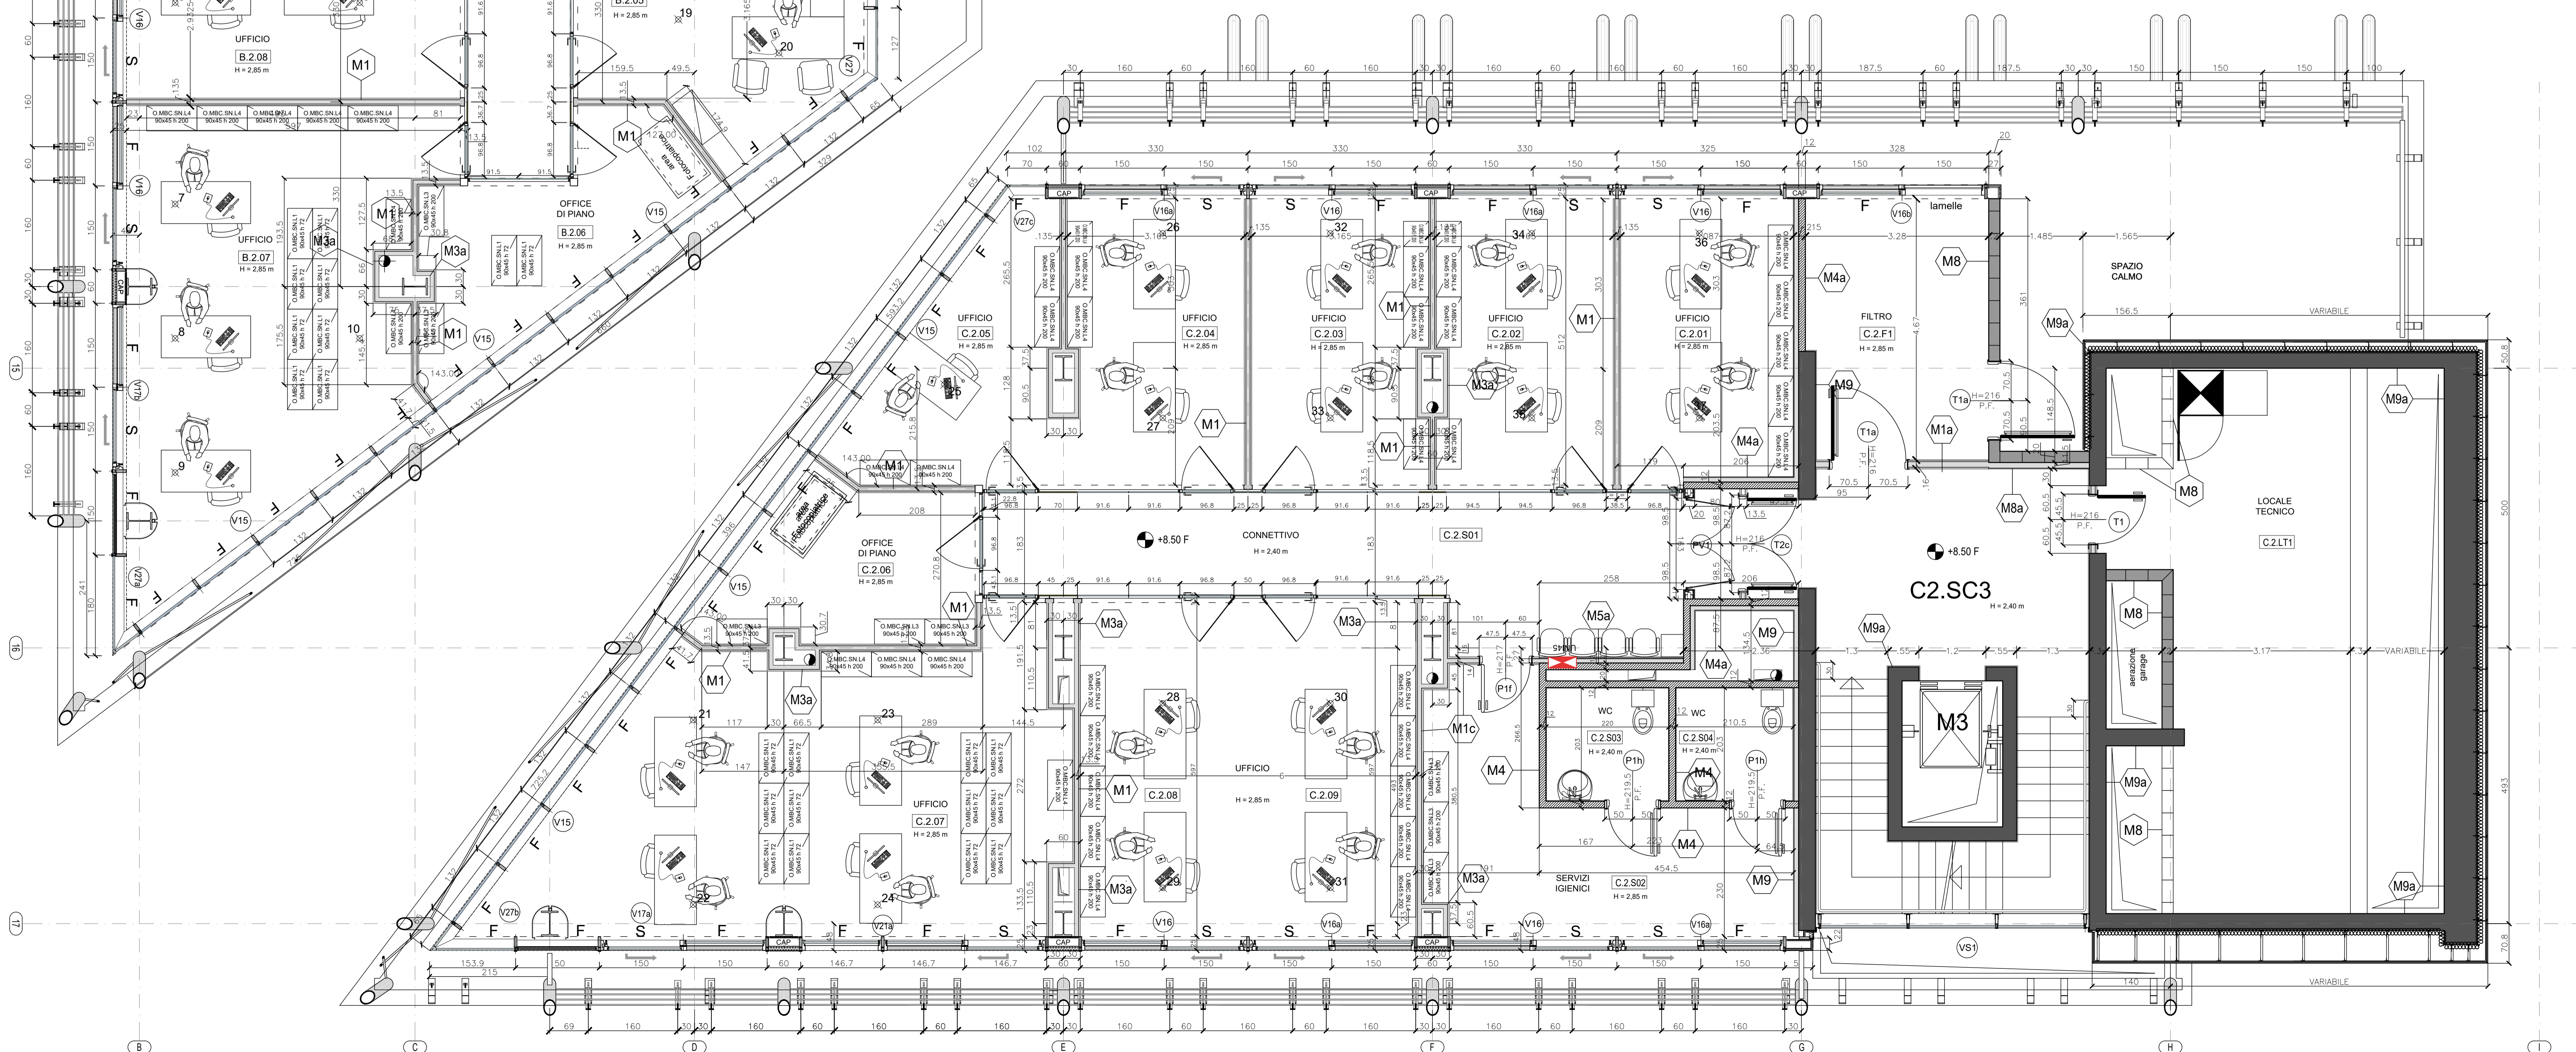

N° 37 TORRETTE DA INCASSO A SCOMPARSA

UNIVERSITA' DEGLI STUDI - ROMA TOR VERGATA

Affidamento in concessione di raggruppamento d'impresa con capogruppo e mandataria VIANINI LAVORI S.p.A. (convenzione 23 ottobre 1987 - rep. 121)

TOR VERGATA Soc. Consorte a r.l. Società costituita ai sensi art.23/bis Legge 584/77
La TOR VERGATA Soc. Consorte a r.l. è costituita tra le imprese:
CAPORUPPO E MANDATARIA DEL R.L. VIANINI LAVORI S.p.A. - CONSORZIO COOP. COSTRUZIONI - IMPRESA PIZZAROTTI & C. S.p.A. - ITALIANA COSTRUZIONI S.p.A. - S.A.C. SOCIETA' APPALTI COSTRUZIONI S.p.A. - AQUILIA S.p.A. - D.COS. S.p.A. - TERRE S.r.l. - G&G DI STEFANO S.r.l. - COSTRUZIONI CIVILI COMMERCIALI S.p.A.

RESPONSABILE UNICO DEL PROCEDIMENTO:	prof. arch. Rodolfo Maria Strolto
COORDINAMENTO:	U.T. Concessionaria
PROGETTO ARCHITETTONICO RETTORATO:	U.T. Concessionaria (ing. R. Sarti - arch. M. Alessandrini)
PROGETTO STRUTTURE RETTORATO:	ING. GE.CO. (prof. ing. F. Sylos Labini)
PROGETTO IMPIANTI RETTORATO (ELETTRICI):	AG&C Associati S.r.l. (ing. L. Abosinelli)
PROGETTO IMPIANTI RETTORATO (MECCANICI):	CFA (ing. F. Tasci)
PROGETTO IMPIANTI MACCHINARI CURSOR:	AS&C Associati S.r.l. (ing. L. Abosinelli)
CONSULENZA PER LA SICUREZZA:	ing. M. Tacchini (Rettorato)
CONSULENZA PER L'ACUSTICA:	ing. A. Pettinari
CONSULENZA PER L'AMBIENTE:	arch. F. Fabrizio

DATA	DESCRIZIONE	DIS	CT	CS	DT	UNIVERSITA'
02/02/2017	Emissione As Built					

EDIFICIO DEL RETTORATO - Primo Stralcio

AS-BUILT

EDIFICI "B" e "C"

Pianta Livello +2 (quota +8.50)

C.E.D.	TITOLO	SCALA
520313-as	EDIFICI "B" e "C"	1:50
		FORMATO
		A0
		STATO
		As Built
		FOLIO

CAT.OP.	N. DISEGNO	DERIVATO DA