

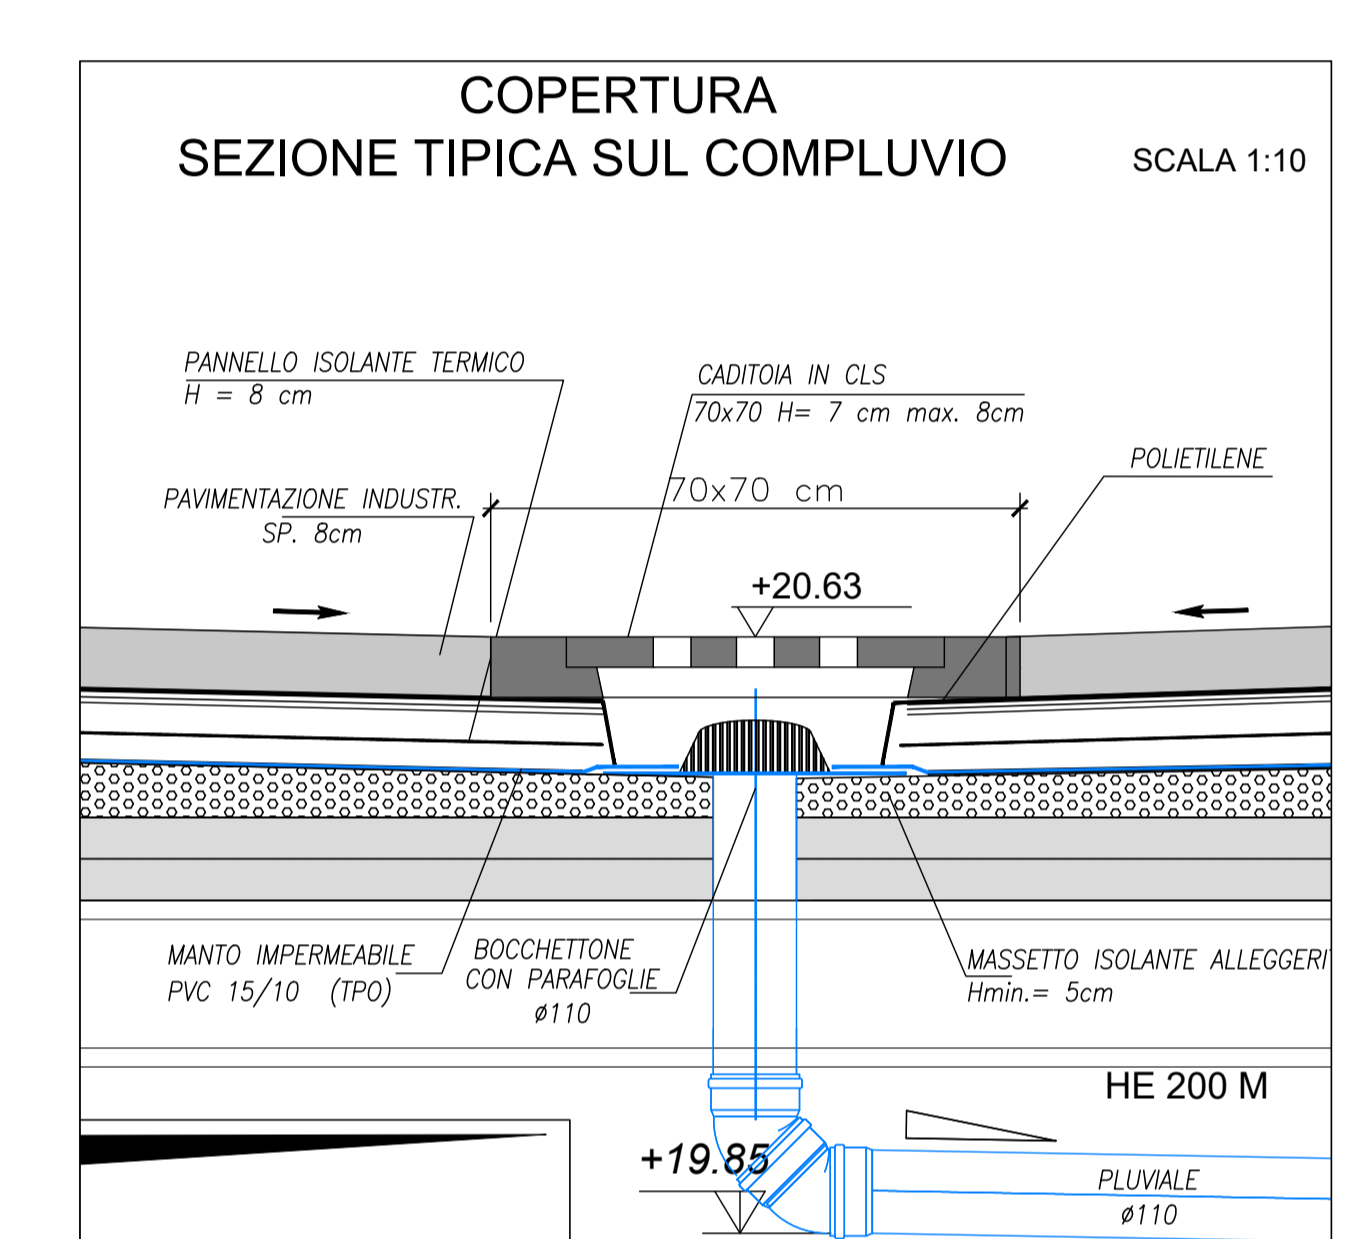
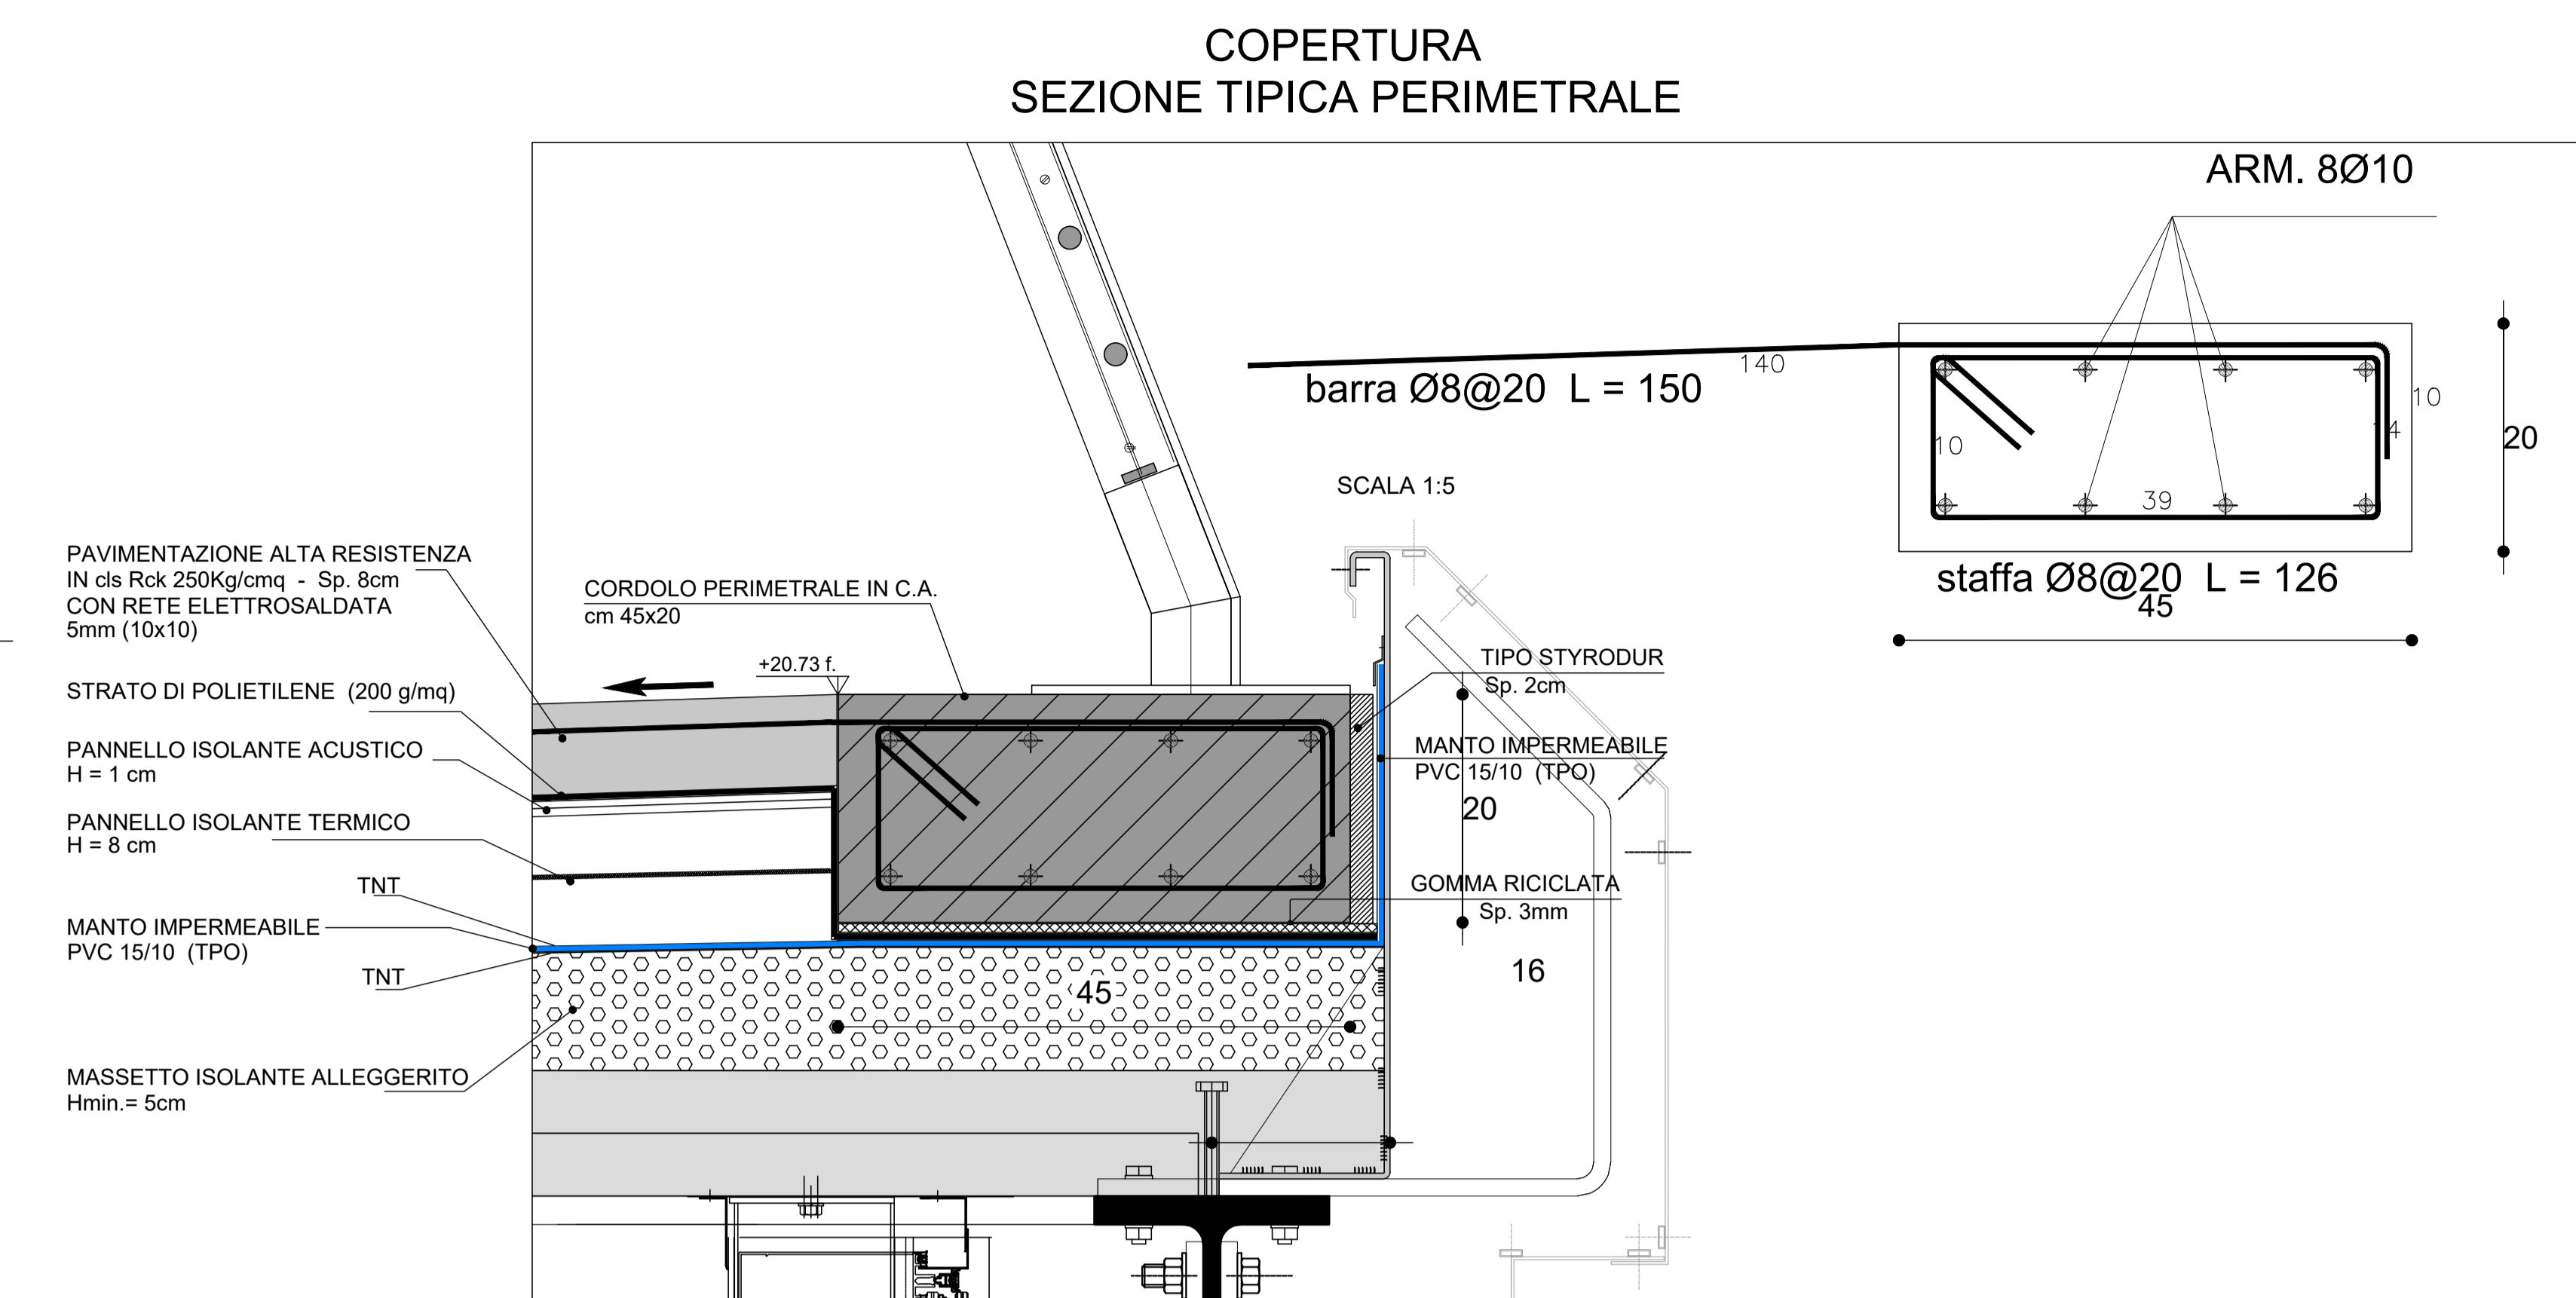
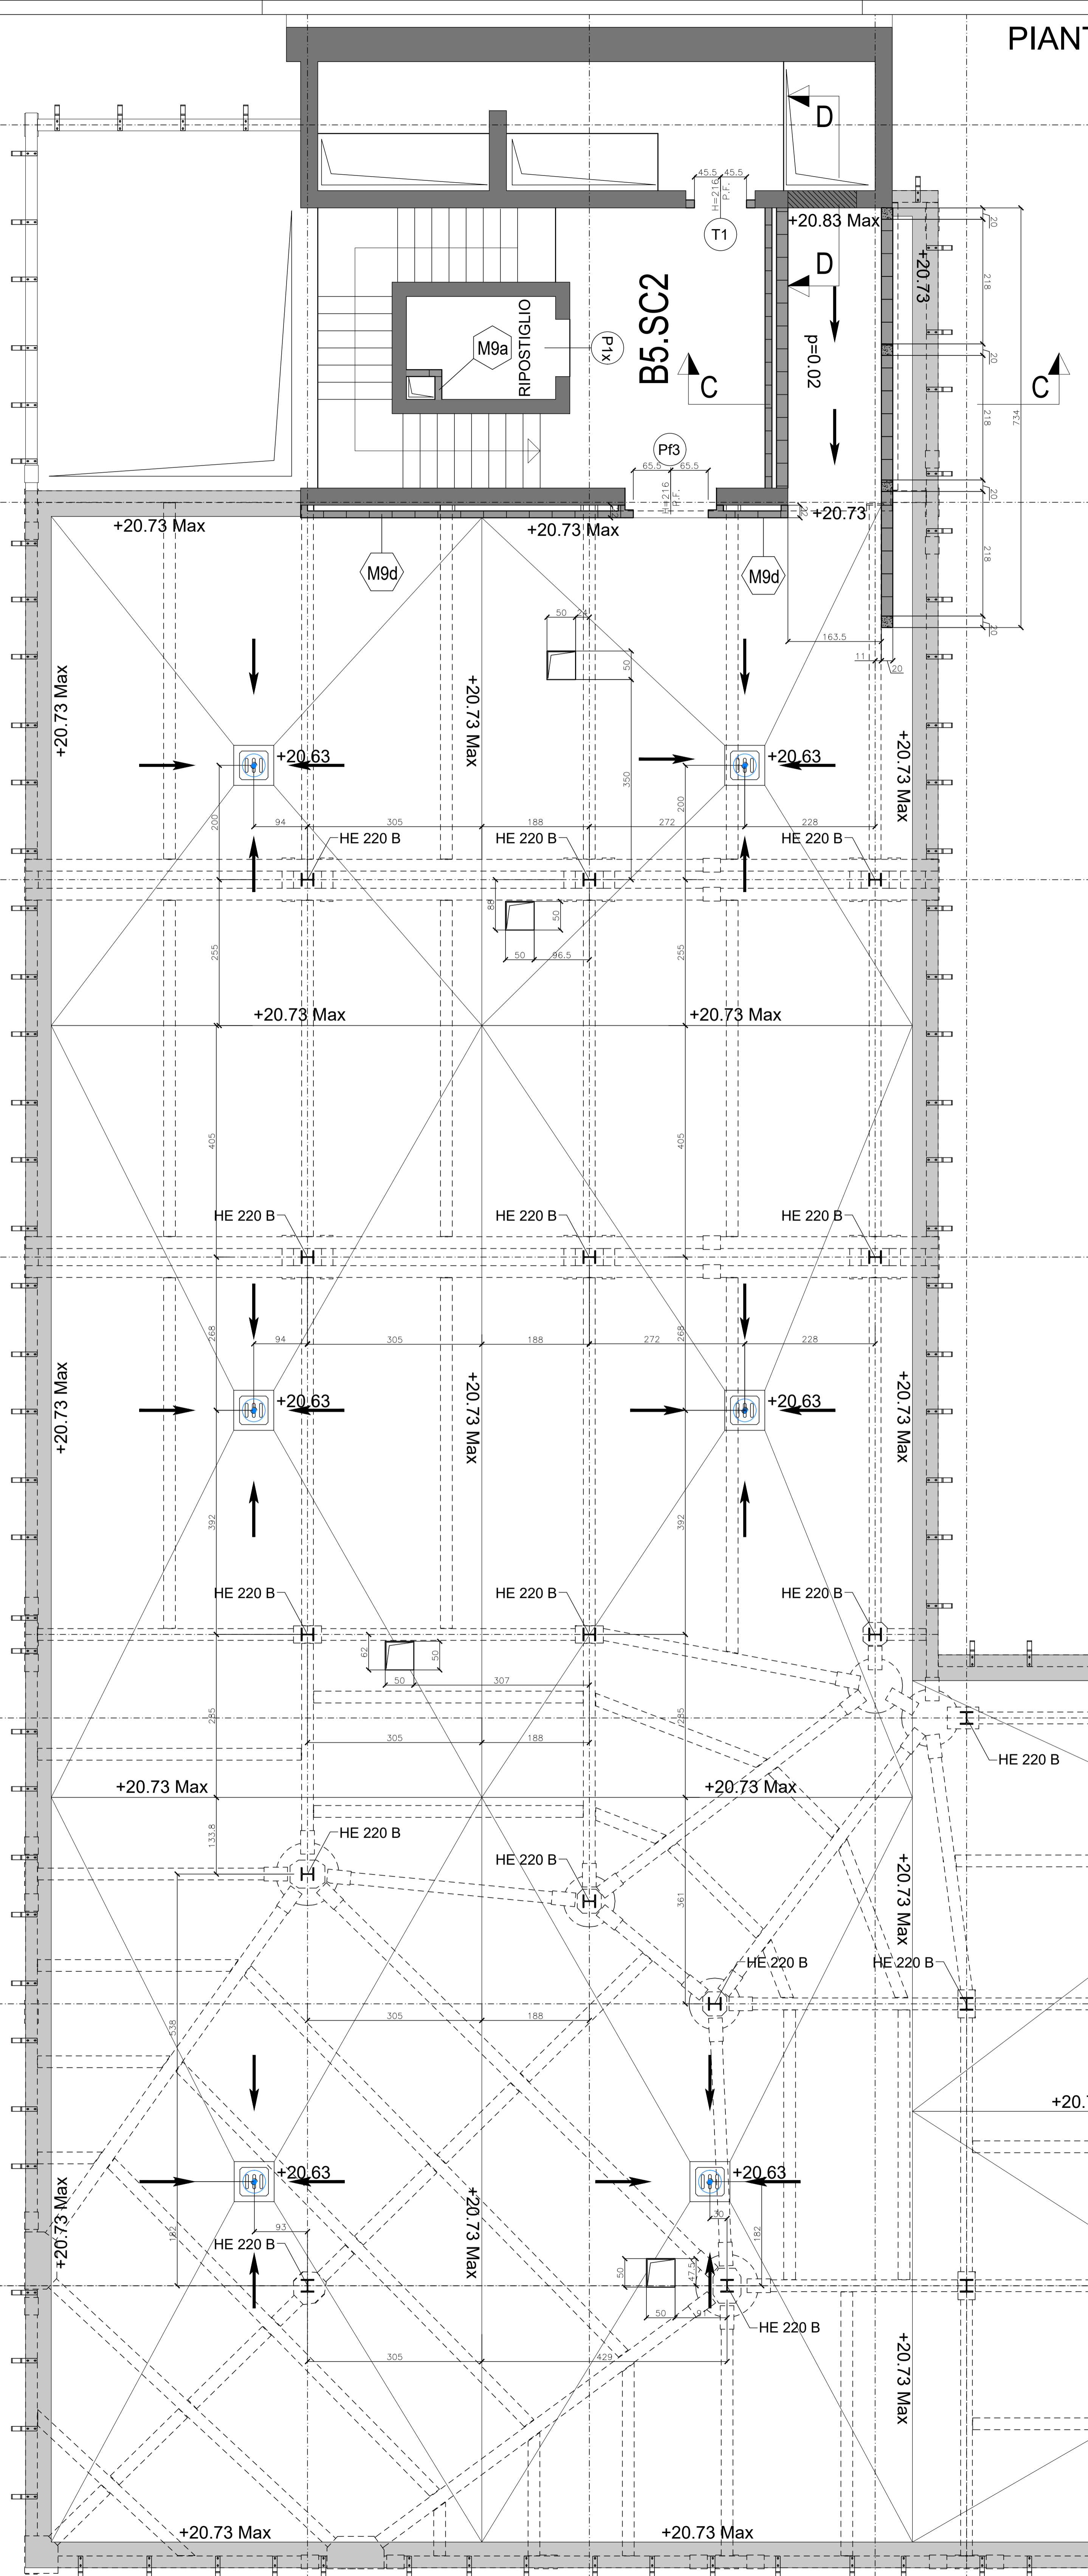
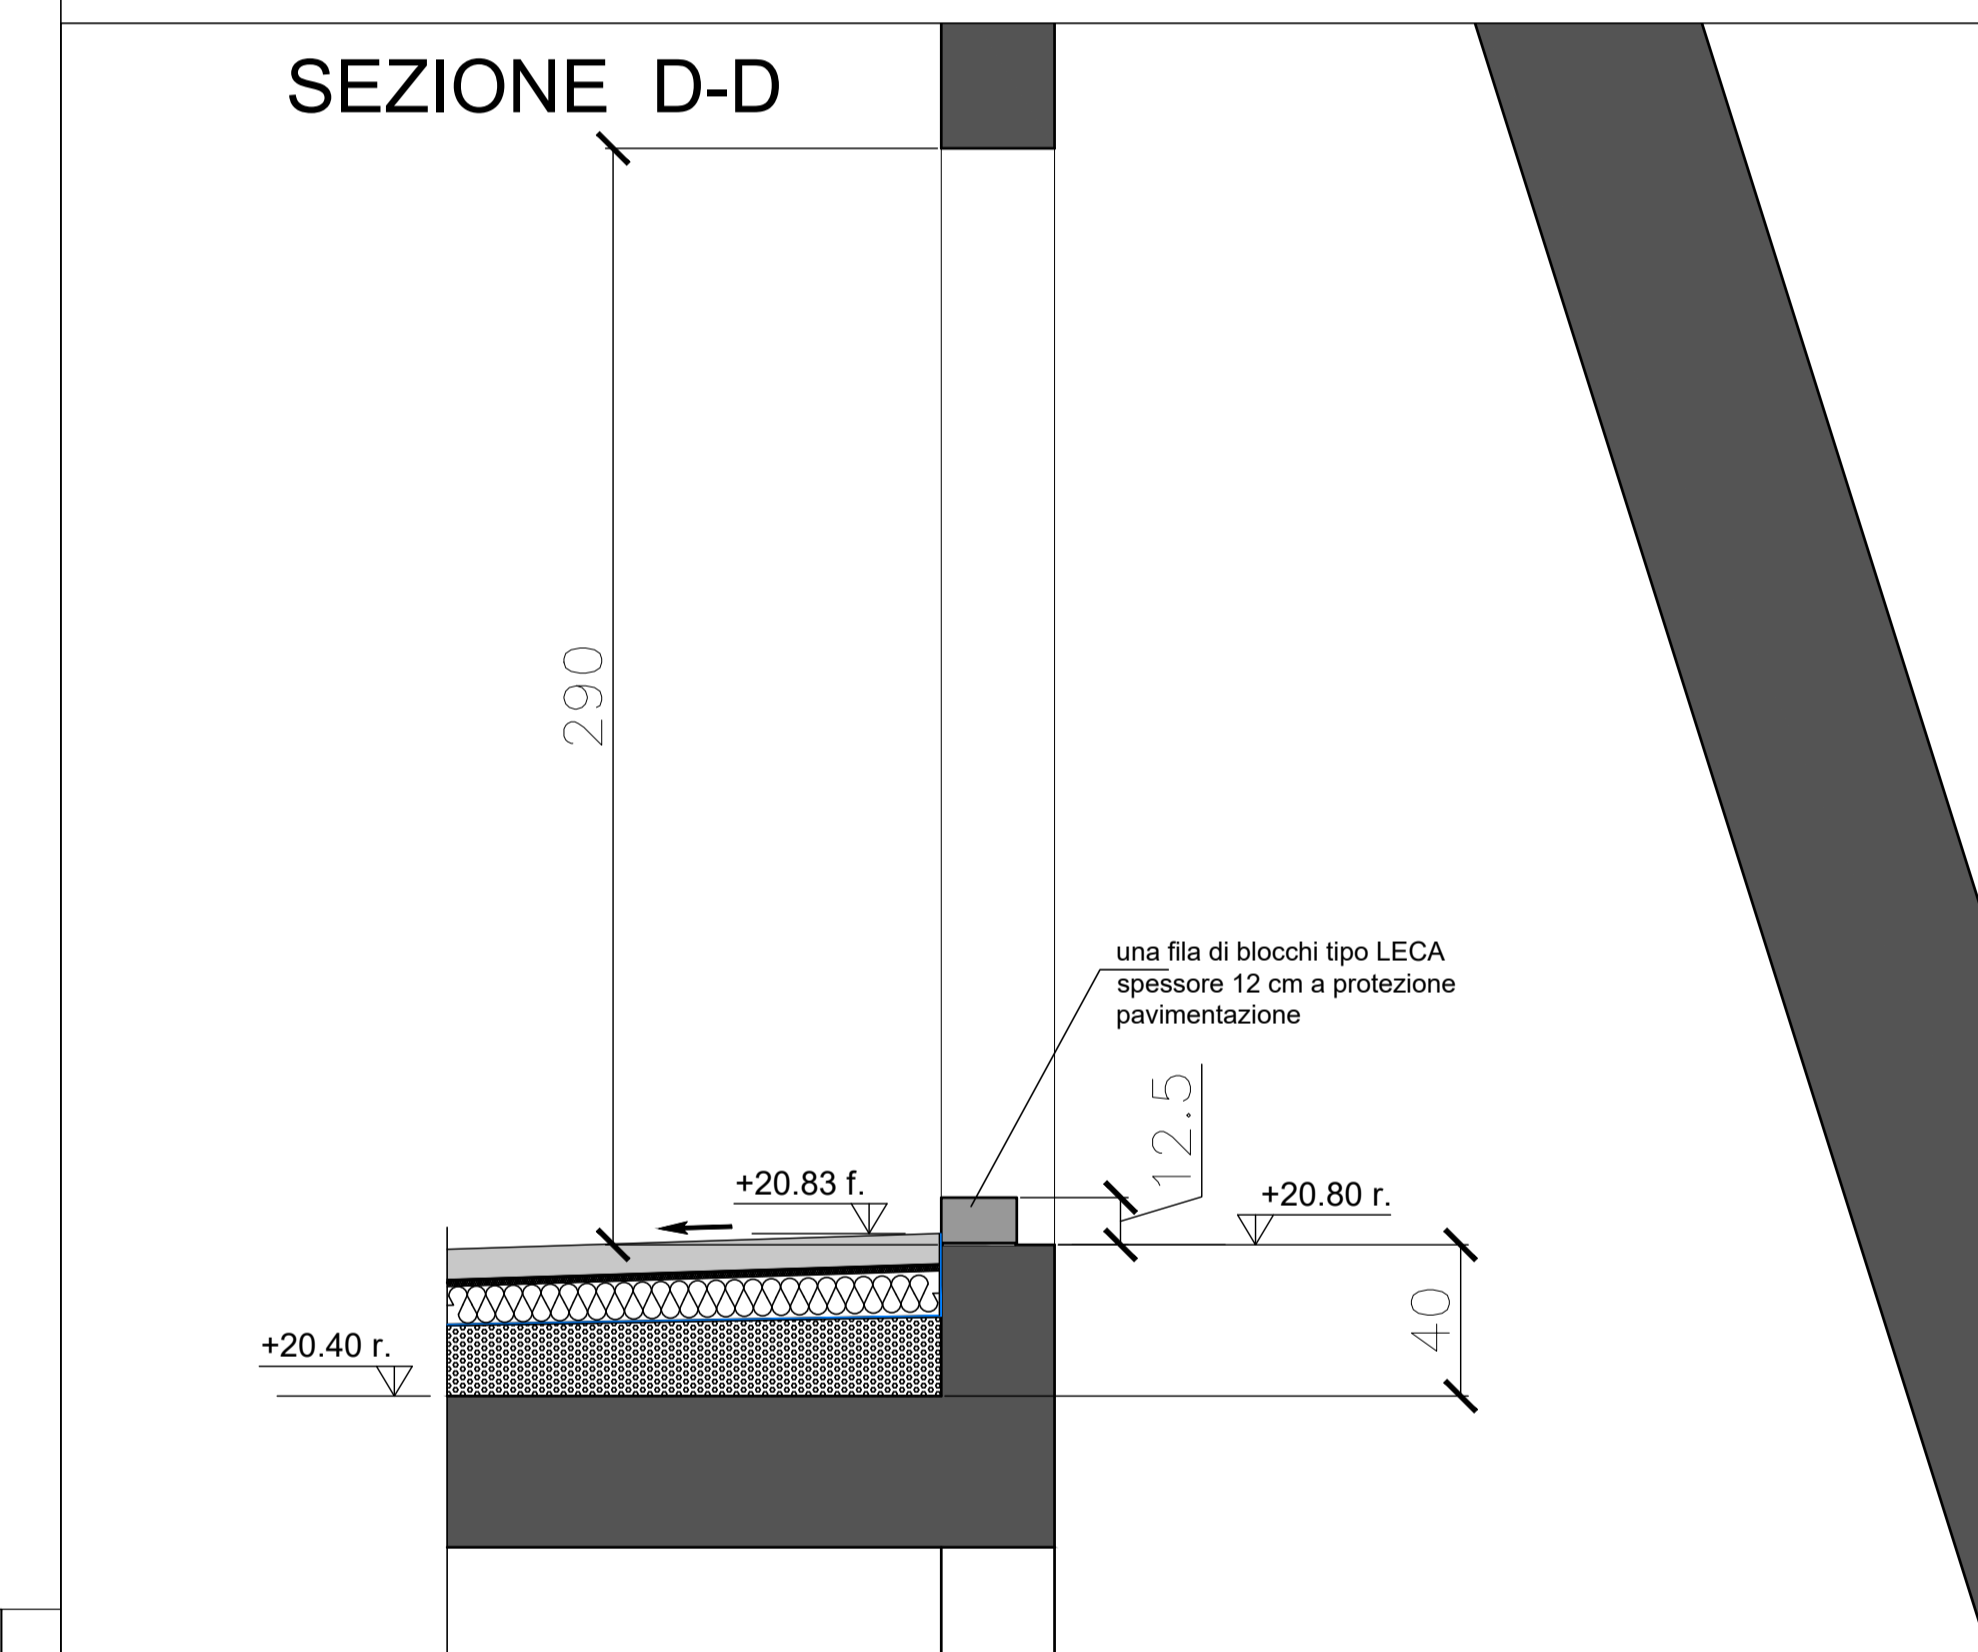


PIANTA LIVELLO 5 (Qta TERRAZZO)

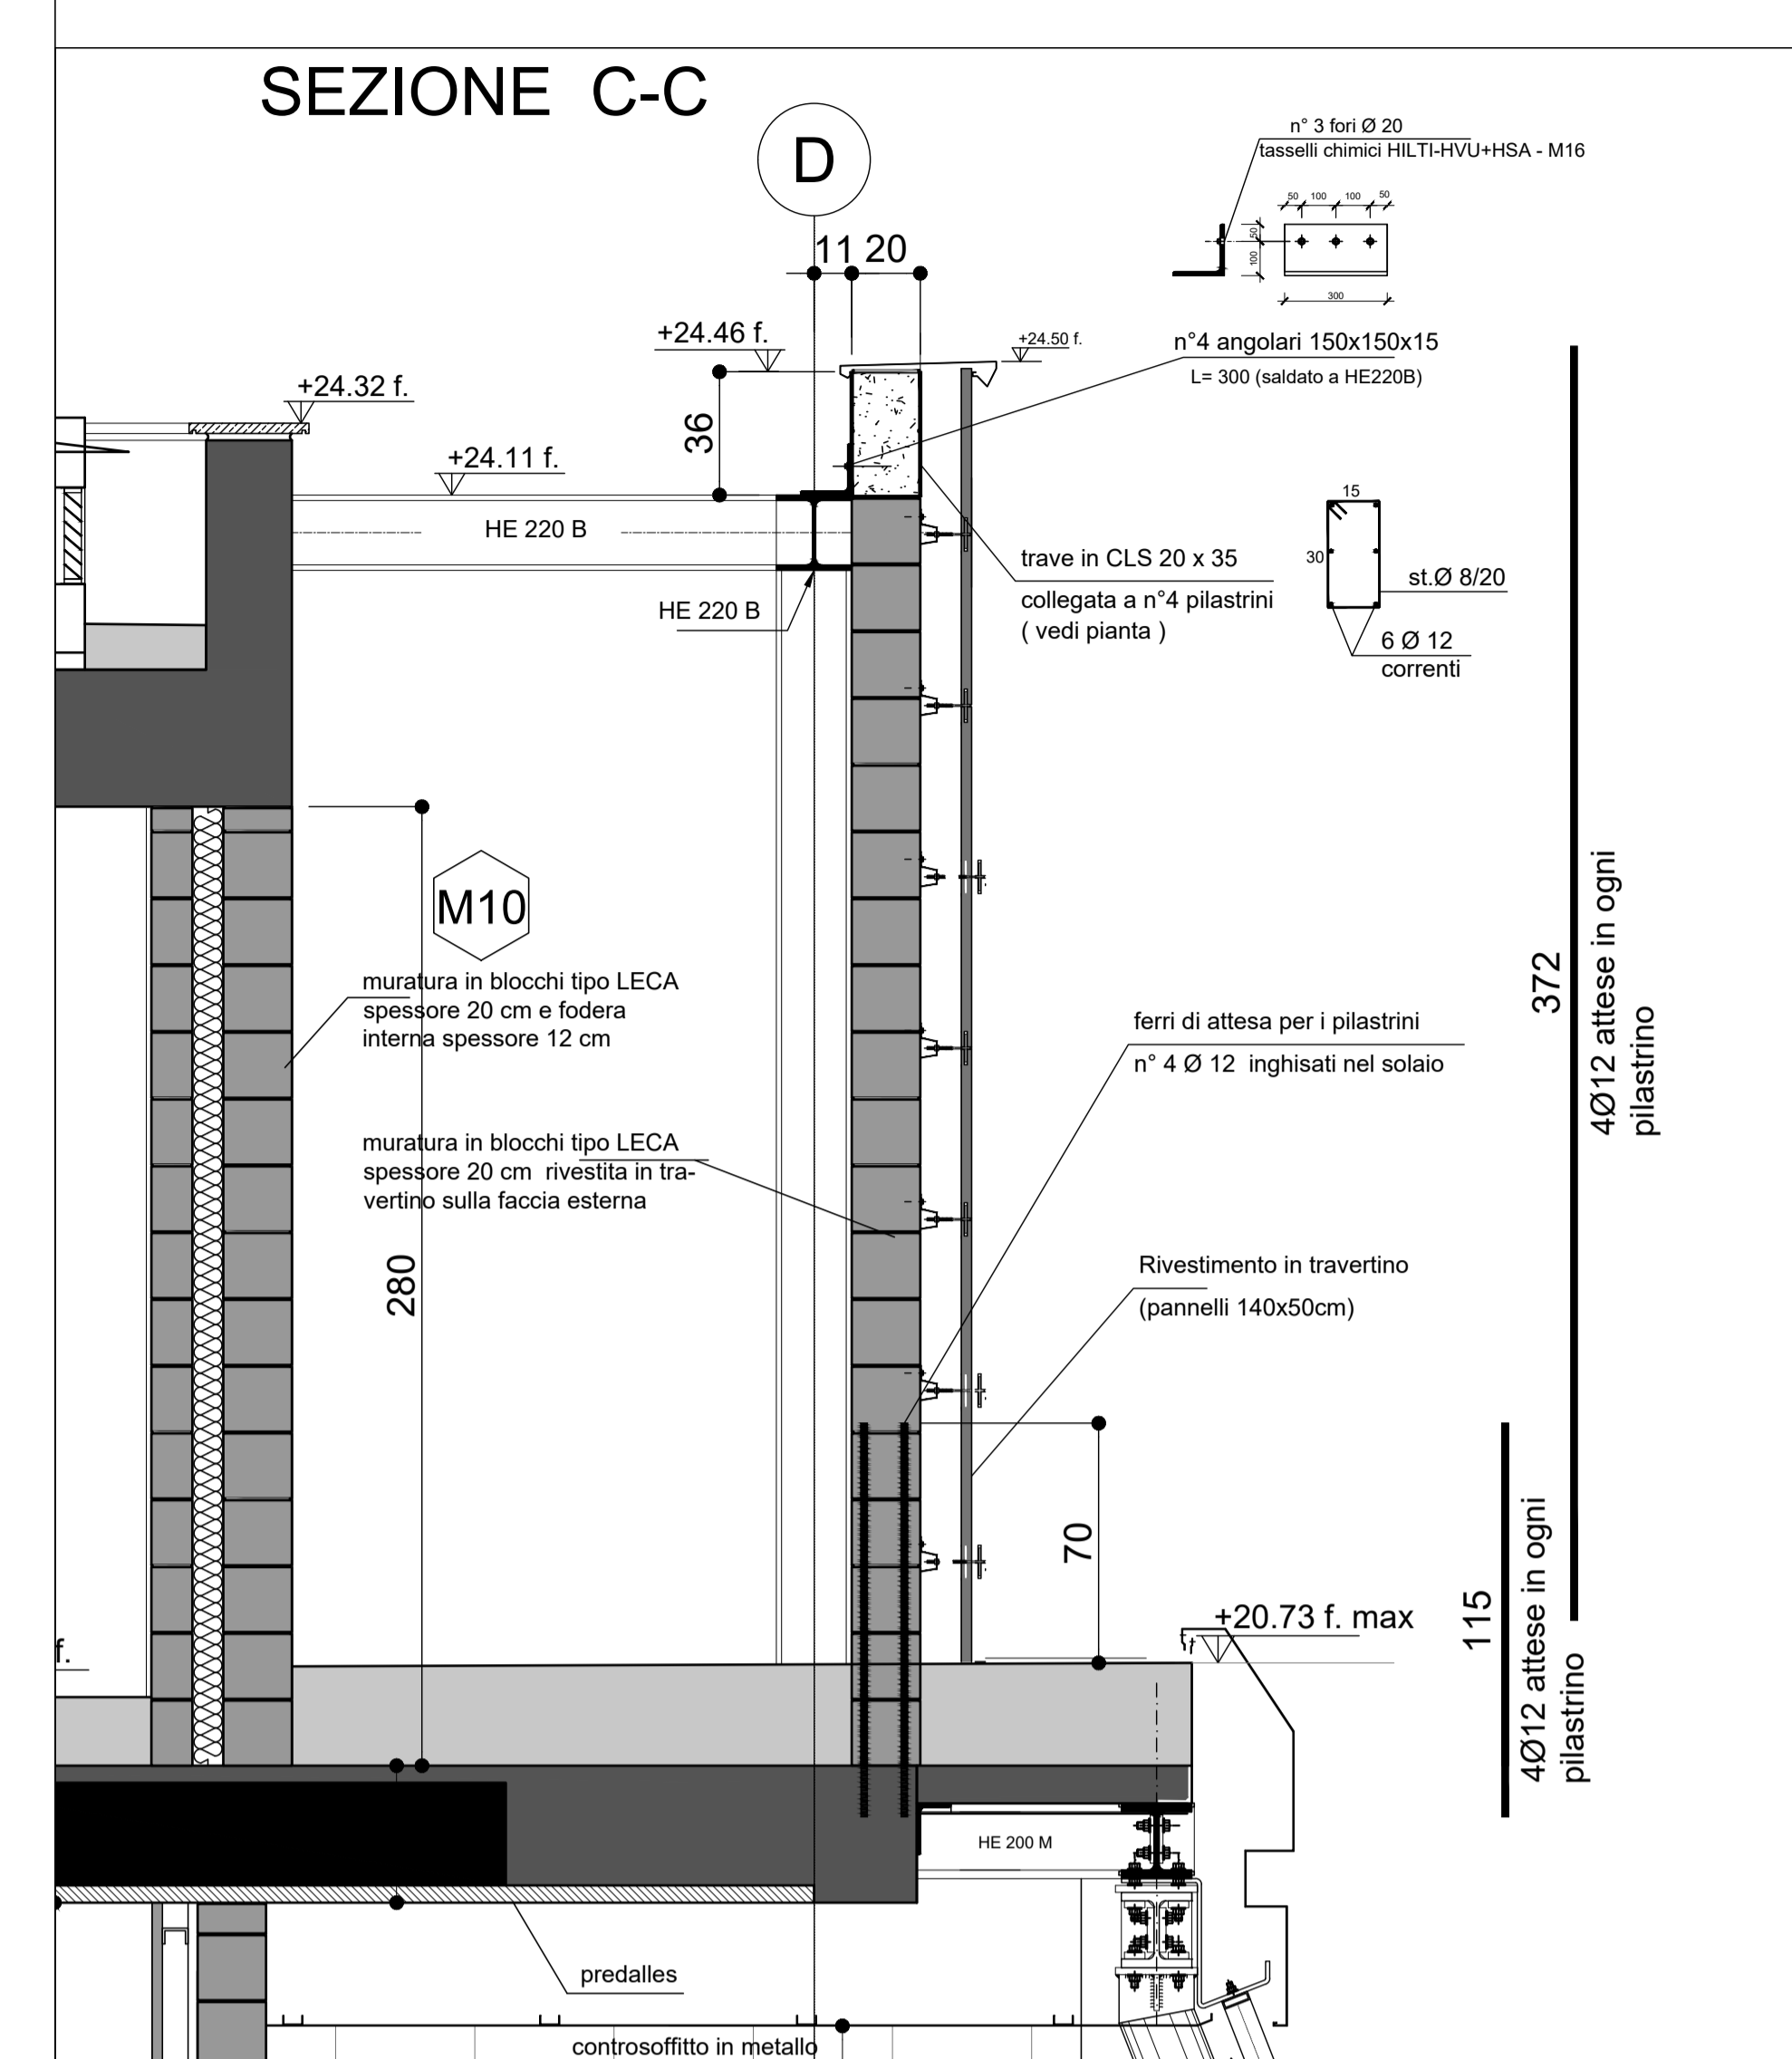

NOTA: TUTTI GLI ELEMENTI DI TRACCIAMENTO SONO RIFERITI AGLI ASSI DELLE COLONNE HE220B

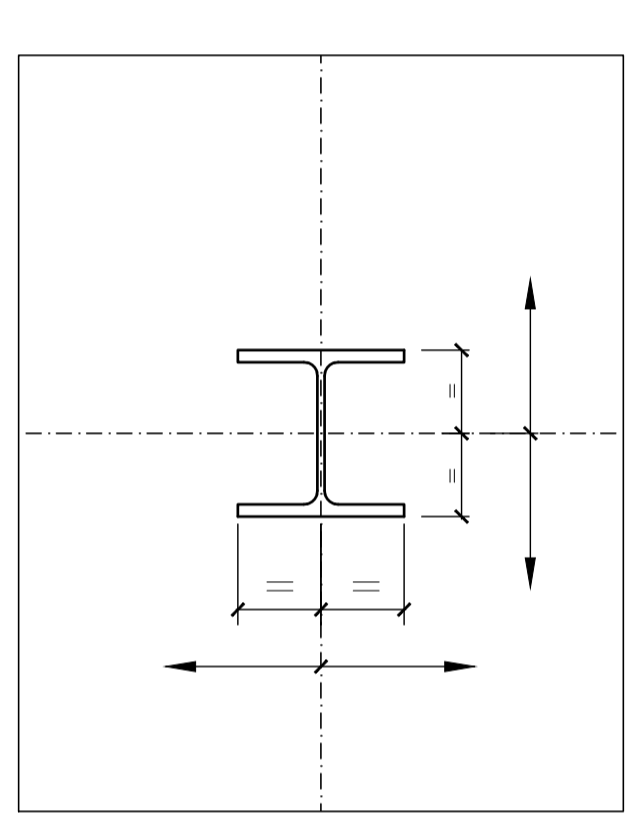

UNIVERSITA' DEGLI STUDI - ROMA
TOR VERGATA

Affidamento in concessione di raggruppamento d'impresa con capogruppo e mandataria VIANINI LAVORI S.p.A. (convenzione 23 ottobre 1987 - rep. 121)

TOR VERGATA Soc. Consortile a r.l. "Società" costituita ai sensi art.23/bis Legge 584/77
La TOR VERGATA Soc. Consortile a r.l. è costituita tra le imprese:
CAPOGROUPPO E MANDATARIA DEL R.T.I. VIANINI LAVORI S.p.A. - CONSORZIO COOP. COSTRUZIONI - IMPRESA PIZZAROTTI & C. S.p.A. - ITALIANA COSTRUZIONI S.p.A. - S.A.C. SOCIETÀ APPALTI COSTRUZIONI S.p.A. - AQUILAVA S.p.A. - D.COS. S.p.A. - TERRE S.r.l. - G&G DI STEFANO S.r.l. - COSTRUZIONI CIVILI COMMERCIALI S.p.A.

RESPONSABILE UNICO DEL PROCEDIMENTO: prof. arch. Rodolfo Maria Strolto
COORDINAMENTO: U.T. Concessionaria (ing. R.Santi - arch. M.Alessandrini)
PROGETTO ARCHITETTONICO RETTORATO: IN GE.CO (prof. ing. F. Sylos Labini)
PROGETTO STRUTTURE RETTORATO: AG&C Associati S.r.l. (ing. L. Abosinelli)
PROGETTO IMPIANTI RETTORATO (ELETTRICI): CFA (ing. F. Tancari)
PROGETTO IMPIANTI RETTORATO (MECCANICI): AG&C Associati S.r.l. (ing. L. Abosinelli)
CONSOLENTE PER LA SICUREZZA: ing. M. Tarcitta (Rettorato)
CONSOLENTE PER L'ACUSTICA: geom. M. Mercuri (Macronea G.)
CONSOLENTE PER L'AMBIENTE: ing. A. Pettinari
arch. F. Fabrizio

DATA	DESCRIZIONE	DIS	CT	CS	DT	UNIVERSITA'
01 Febbraio 2017	Emissione As Built					

EDIFICIO DEL RETTORATO - Primo Stralcio
AS-BUILT

520310-as

TITOLO: EDIFICI "B" e "C"
Pianta Livello +5 (quota +20.60)

CAT.OP. N. DISEGNO DERIVATO DA

SCALA: 1:50
FORMATO: A0
STATO: As Built
FOGLIO