
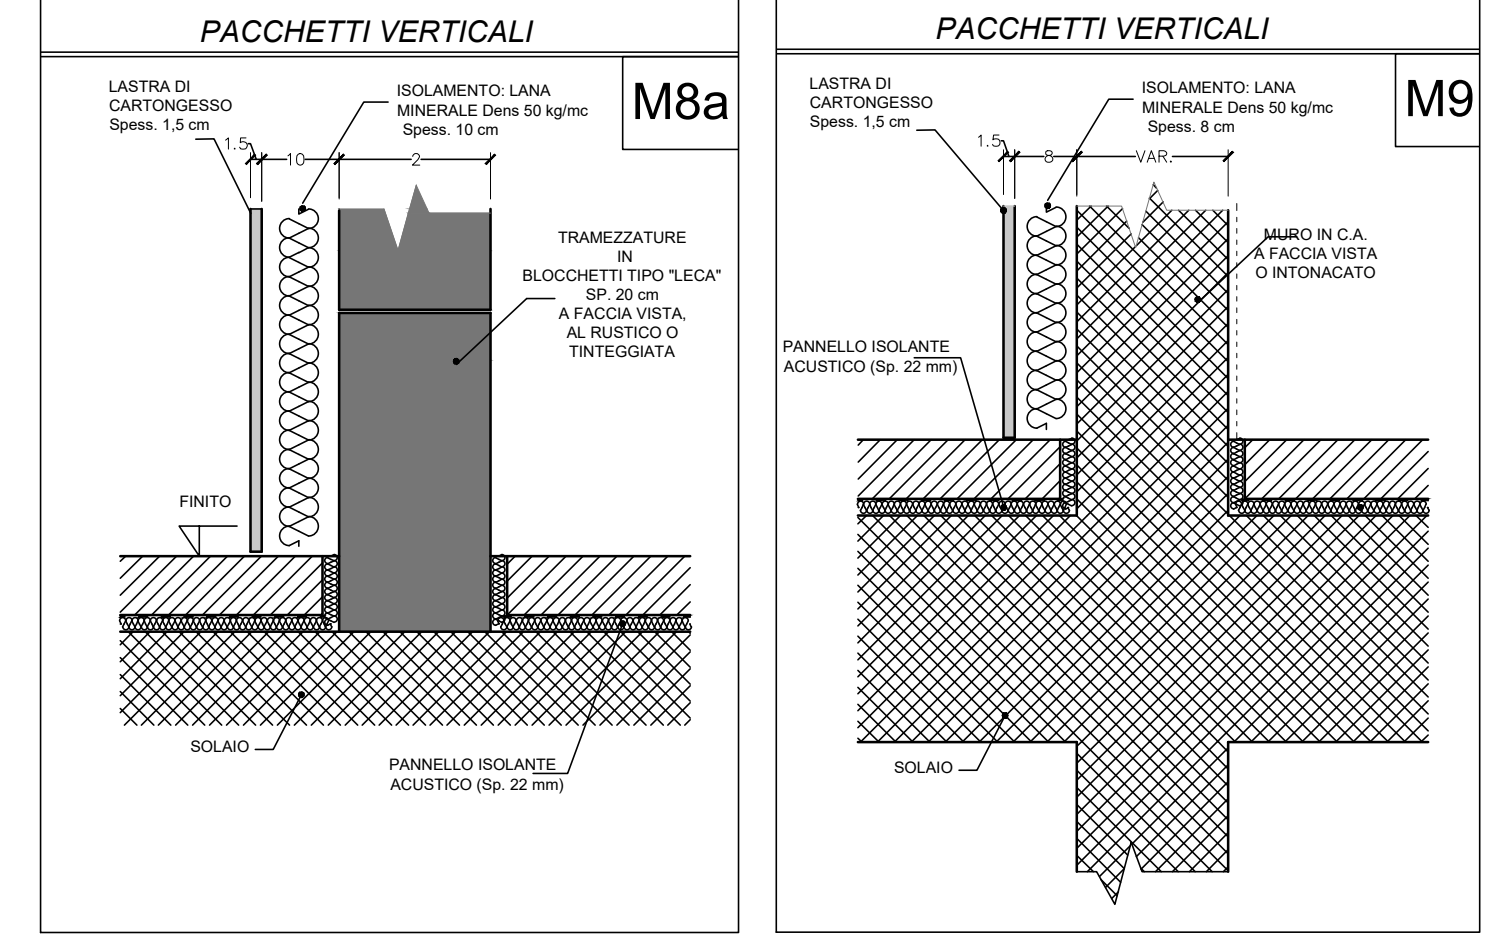


PIANTA LIVELLO 3 (q.ta +12.50)

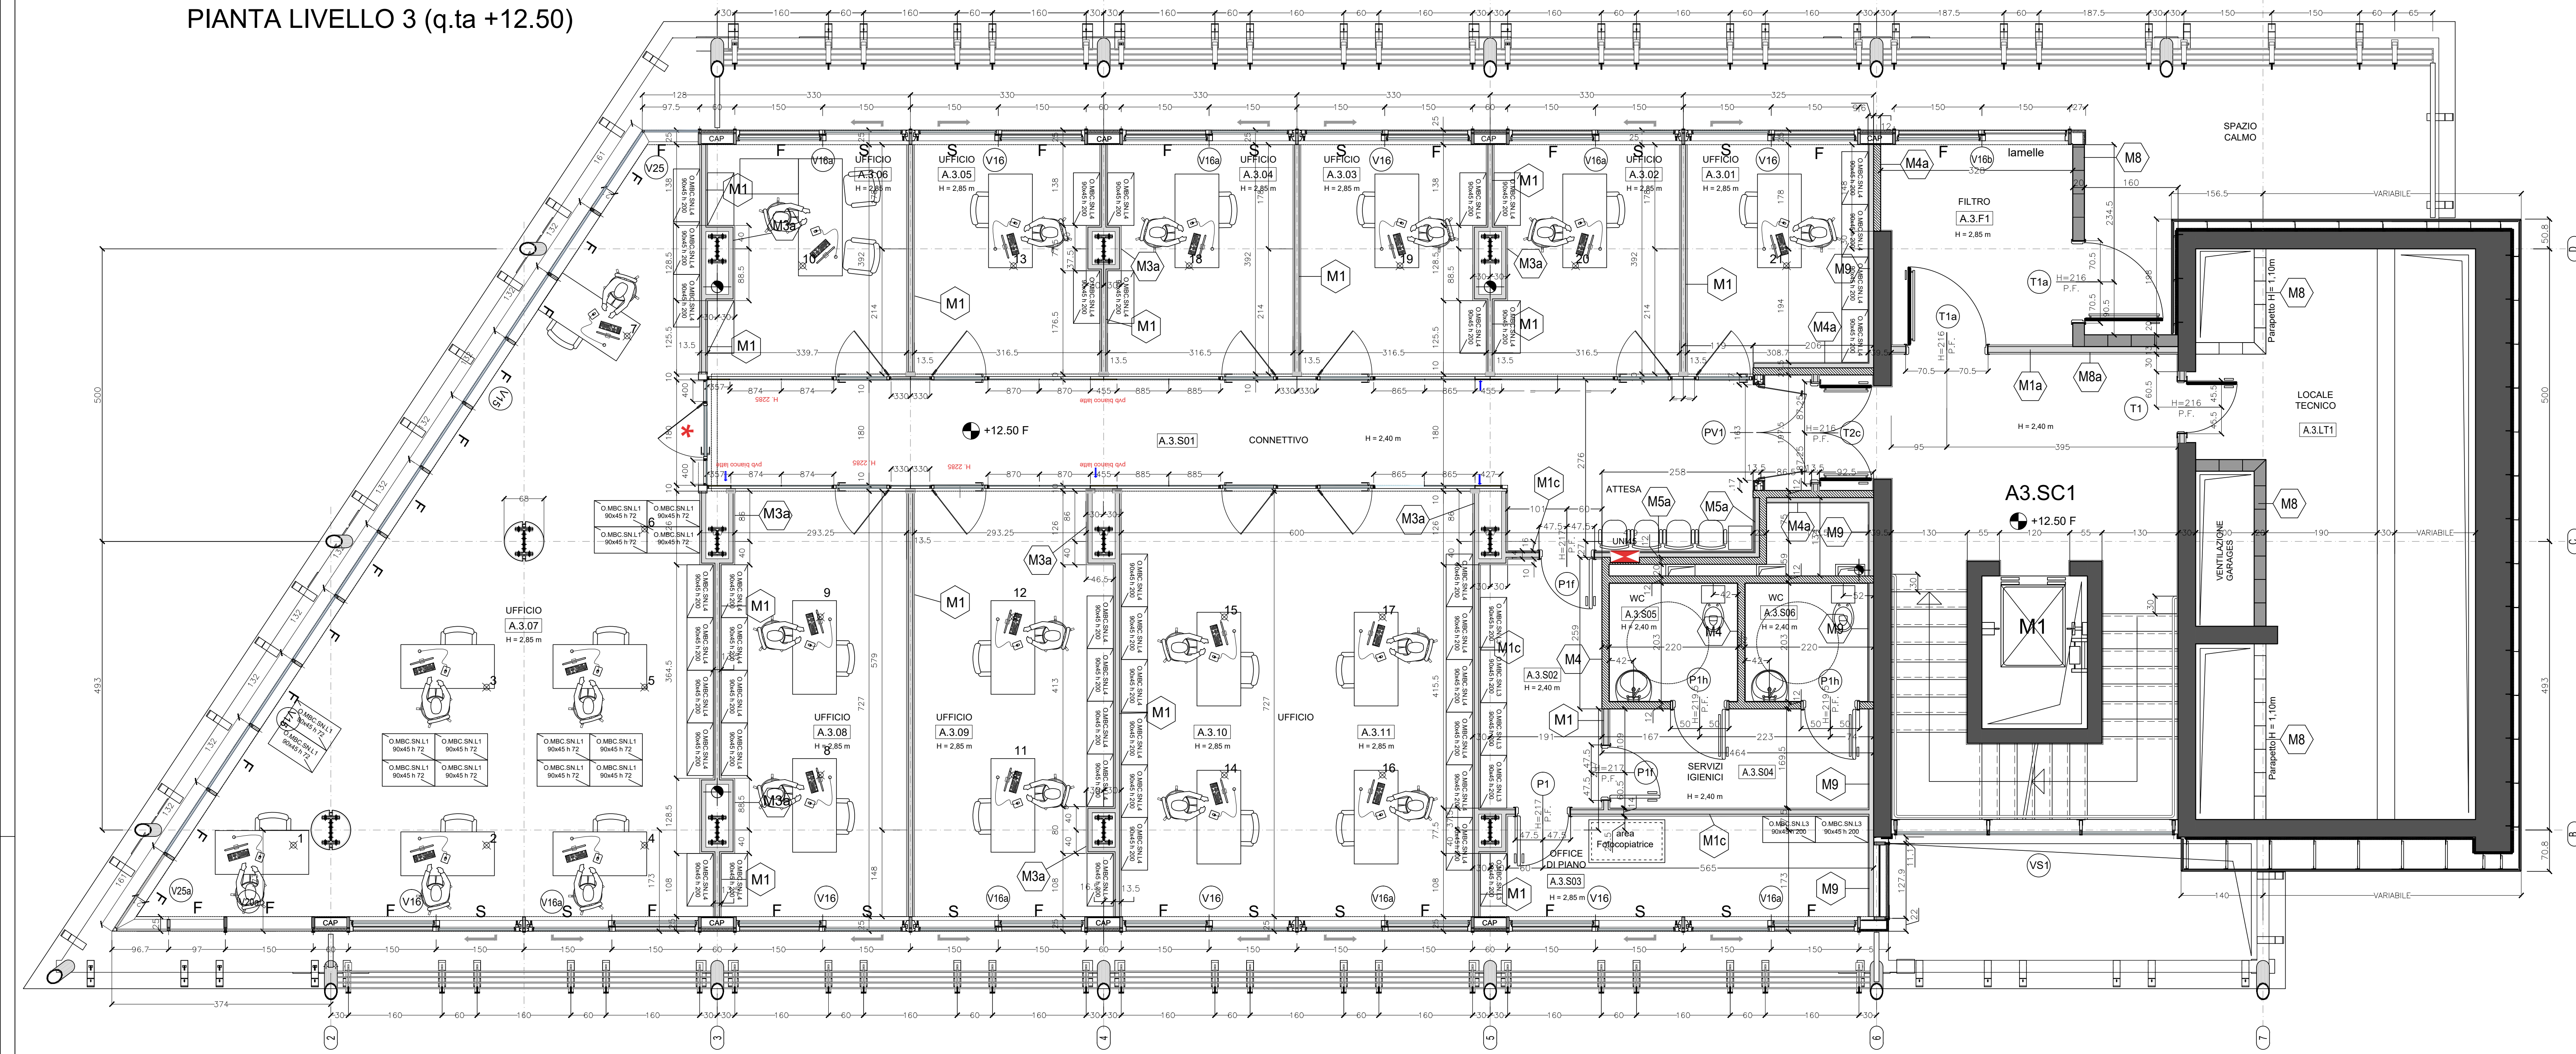

N° 21 TORRETTE DA INCASSO A SCOMPARSA

UNIVERSITA' DEGLI STUDI - ROMA TOR VERGATA

Affidamento in concessione al raggruppamento d'impresa con capogruppo e mandataria VIANINI LAVORI S.p.A. (convenzione 23 ottobre 1987 - rep. 121)

**TOR VERGATA** Soc. Consortile a r.l. Società costituita ai sensi art.23/bis Legge 584/77 La TOR VERGATA Soc. Consortile a r.l. e' costituita tra le imprese:  
CAPOGRUPPO E MANDATARIA DEL R.L. VIANINI LAVORI S.p.A. - CONSORZIO COOP. COSTRUZIONI - IMPRESA PIZZAROTTI & C. S.p.A. - ITALIANA COSTRUZIONI S.p.A. - S.A.C. SOCIETA' APPALTI COSTRUZIONI S.p.A. - AQUILA S.p.A. - DILCOS S.p.A. - TIERRE S.r.l. - G&G DI STEFANO S.r.l. - COSTRUZIONI CIVIL COMMERCIALI S.p.A.

- RESPONSABILE UNICO DEL PROCEDIMENTO: prof. arch. Rodolfo Maria Strollo  
- COORDINAMENTO: U.T. Concessionaria  
- PROGETTO ARCHITETTONICO RETTORATO: U.T. Concessionaria (ing. R.Santi - arch. M.Alessandrini)  
- PROGETTO STRUTTURE RETTORATO: IN.GE.CO (prof. ing. F. Sylos Labini)  
- PROGETTO IMPIANTI RETTORATO (ELETTRICO): AG&C Associati S.r.l. (ing. L. Abosinelli)  
- PROGETTO IMPIANTI RETTORATO (MECCANICO): CFA (ing. F. Tascia)  
- PROGETTO IMPIANTI MACROAREA GIURISP.: AG&C Associati S.r.l. (ing. L. Abosinelli)  
- CONSULENTI PER LA SICUREZZA: ing. M. Terzitta (Rettorato) geom. M. Mercuri (Macroarea G.)  
- CONSULENTE PER L'ACUSTICA: ing. A. Pettinari  
- CONSULENTE PER L'AMBIENTE: arch. F. Fabrizi

01	02	03	100
01	02	03	100

EDIFICIO DEL RETTORATO - Primo Stralcio		AS-BUILT		SCALA 1:50	
C.E.D.		EDIFICIO "A"		FORMATO A1+	
TITOLO		Pianta Livello +3 (quota +12.50)		STATO As Built	
CAT.OP.		N. DISEGNO		DERIVATO DA	
FOLIO					

