
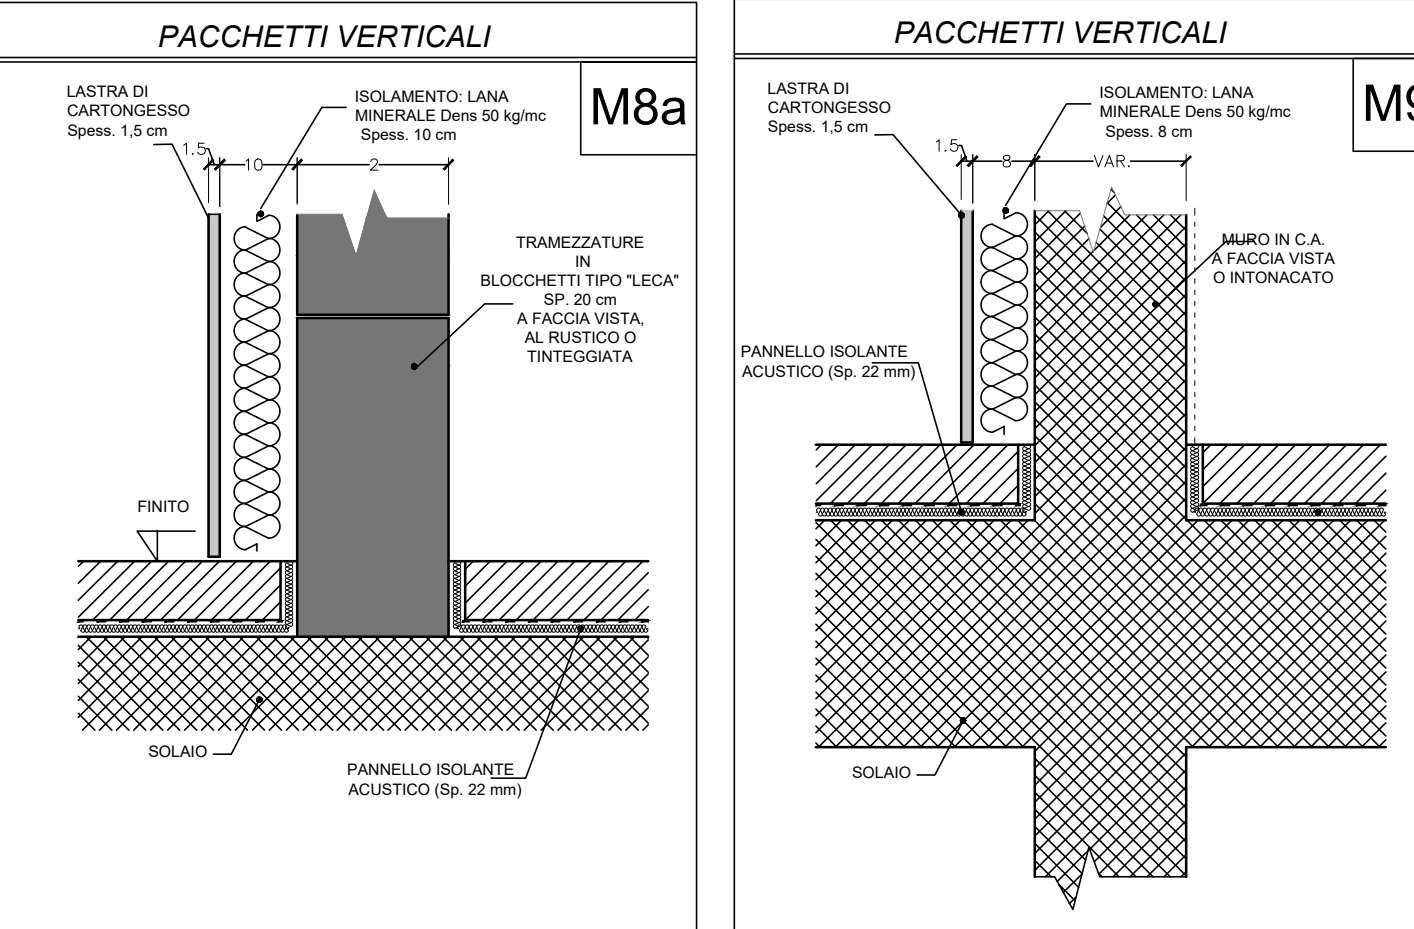


PIANTA LIVELLO 4

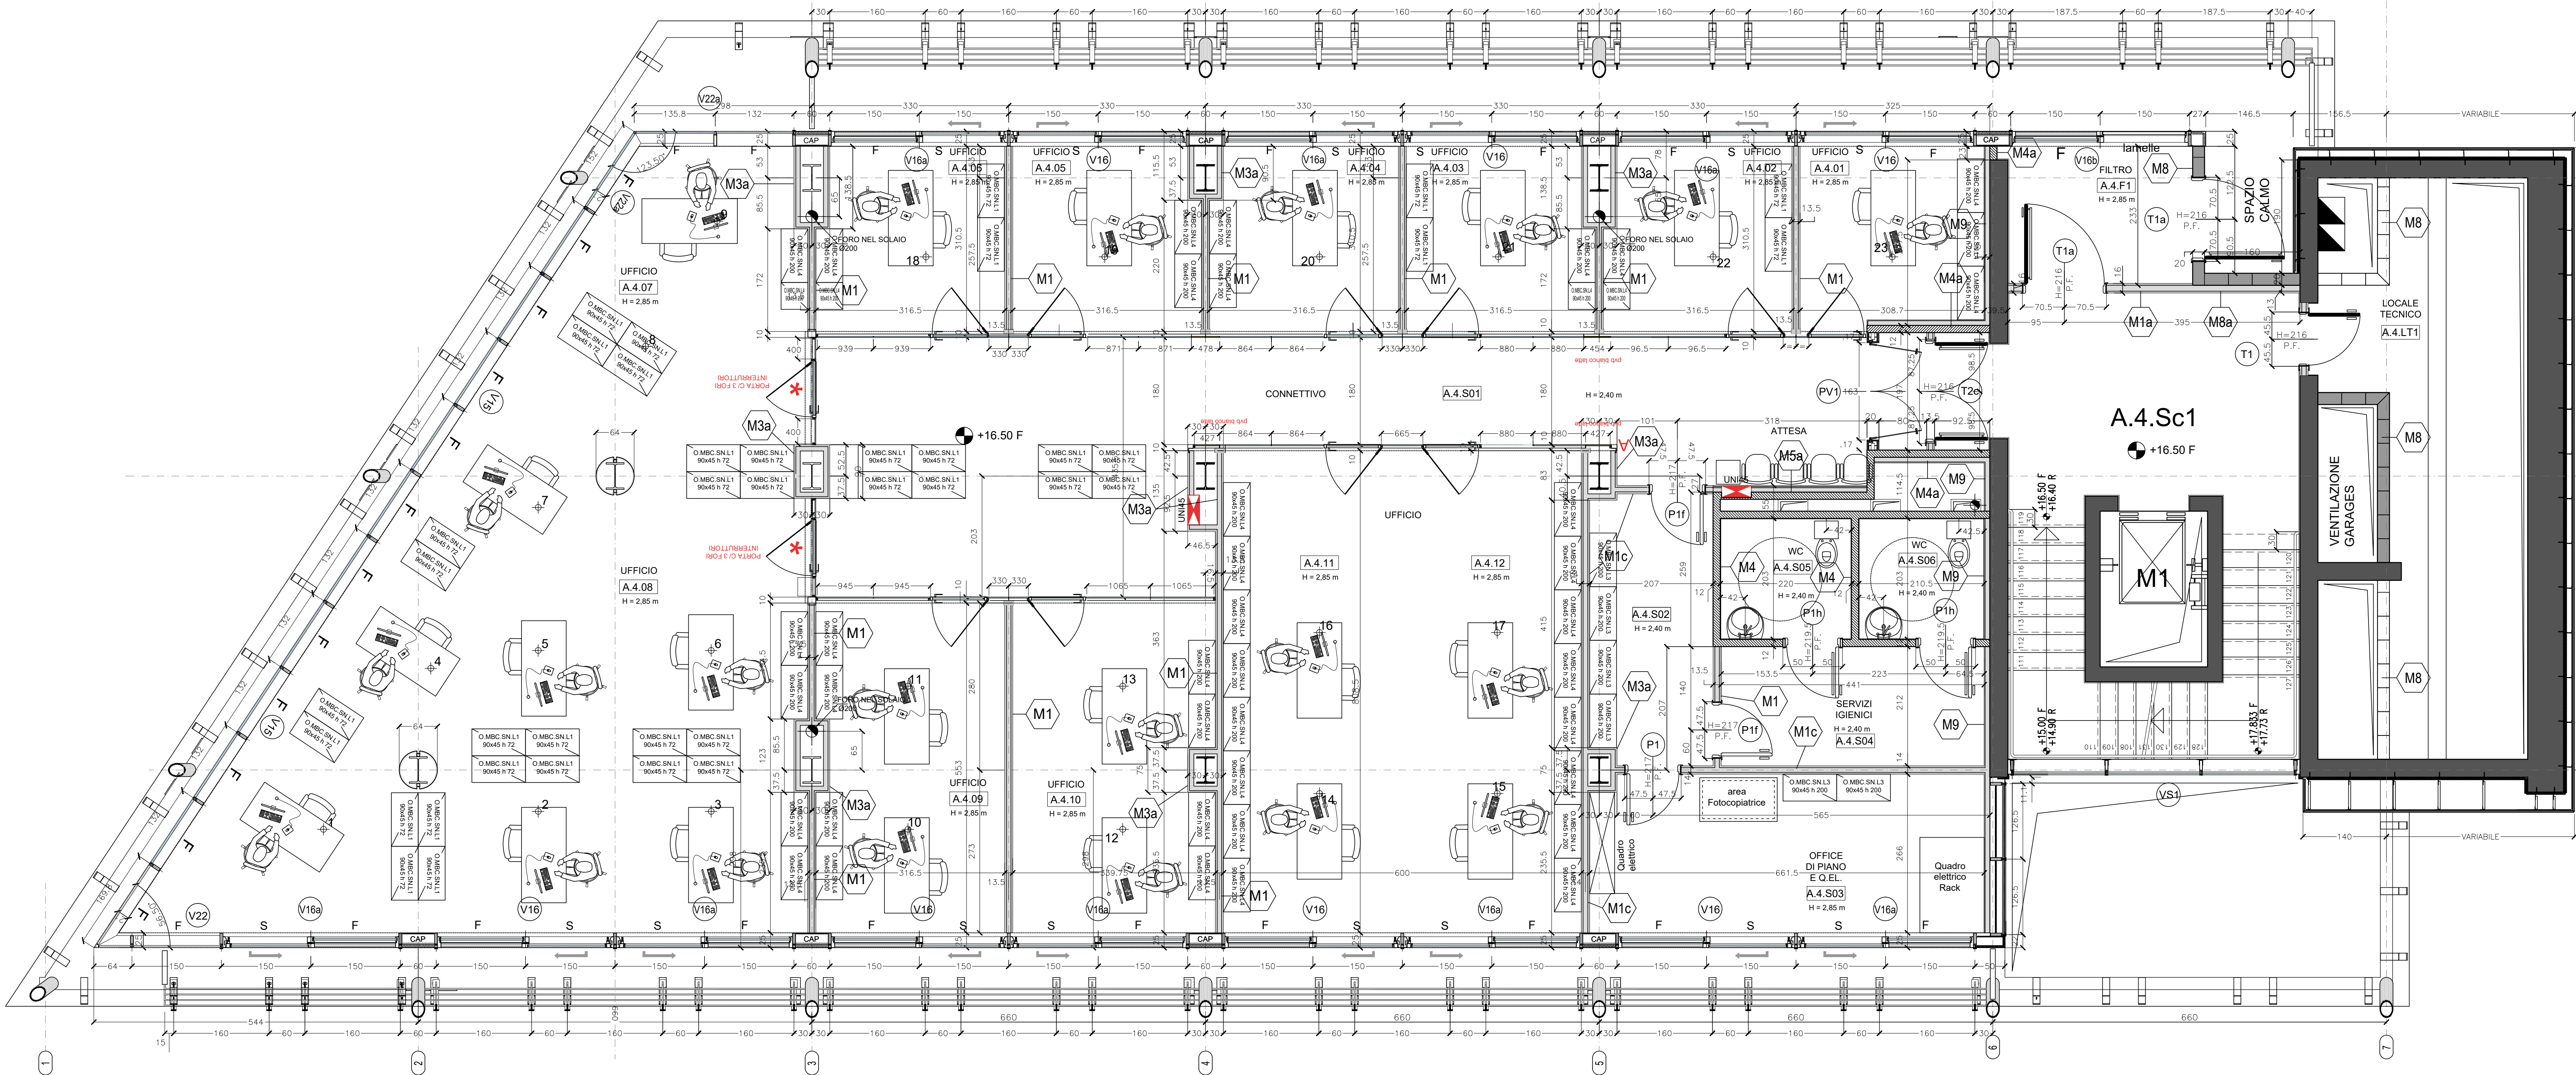

N° 23 TORRETTE DA INCASSO A SCOMPARSA

UNIVERSITA' DEGLI STUDI - ROMA
TOR VERGATA

Affidamento in concessione al raggruppamento d'impres
con capogruppo e mandataria VIANINI LAVORI S.p.A.
(convenzione 23 ottobre 1987 - rep. 121)

TOR VERGATA Soc. Consortile a r.l. Società costituita ai sensi art.23/bis Legge 584/77
La TOR VERGATA Soc. Consortile a r.l. e' costituita tra le imprese:
CAPOGRUPPO E MANDATARIA DEL R.L. VIANINI LAVORI S.p.A. - CONSORZIO COOP. COSTRUZIONI - IMPRESA
PIZZAROTTI & C. S.p.A. - ITALIANA COSTRUZIONI S.p.A. - S.A.C. SOCIETA' APPALTI COSTRUZIONI S.p.A. - AQUILA
S.p.A. - DILCOS S.p.A. - TIERRE S.r.l. - G&G DI STEFANO S.r.l. - COSTRUZIONI CIVIL COMMERCIALI S.p.A.

- RESPONSABILE UNICO DEL PROCEDIMENTO: prof. arch. Rodolfo Maria Strollo
- COORDINAMENTO: U.T. Concessionaria
- PROGETTO ARCHITETTONICO RETTORATO: U.T. Concessionaria (ing. R.Santi - arch. M.Alessandini)
- PROGETTO STRUTTURE RETTORATO: IN.GE.CO (prof. ing. F. Sylos Labini)
- PROGETTO IMPIANTI RETTORATO (ELETTRICO): AG&C Associati S.r.l. (ing. L. Abosinelli)
- PROGETTO IMPIANTI RETTORATO (MECCANICO): CFA (ing. F. Tascia)
- PROGETTO IMPIANTI MACROAREA GIURISP.: AG&C Associati S.r.l. (ing. L. Abosinelli)
- CONSULENTI PER LA SICUREZZA: ing. M. Terzitta (Rettorato)
- CONSULENTE PER L'ACUSTICA: geom. M. Mercuri (Macroarea G.)
- CONSULENTE PER L'AMBIENTE: ing. A. Pettinari
- arch. F. Fabrizi

DATA	DESCRIZIONE	DIS	CT	CS	DT	UNIVERSITA'
02 Febbraio 2017	Emissione As Built					
APPROVAZIONI						

EDIFICIO DEL RETTORATO - Primo Stralcio						
C.E.D.	AS-BUILT					
520301-as	TITOLO EDIFICIO "A" Pianta Livello +4 (quota +16.50)					SCALA 1:50
						FORMATO A1+
	CAT. OP.	N. DISEGNO			DERIVATO DA	STATO As Built
						FOLGIO

