

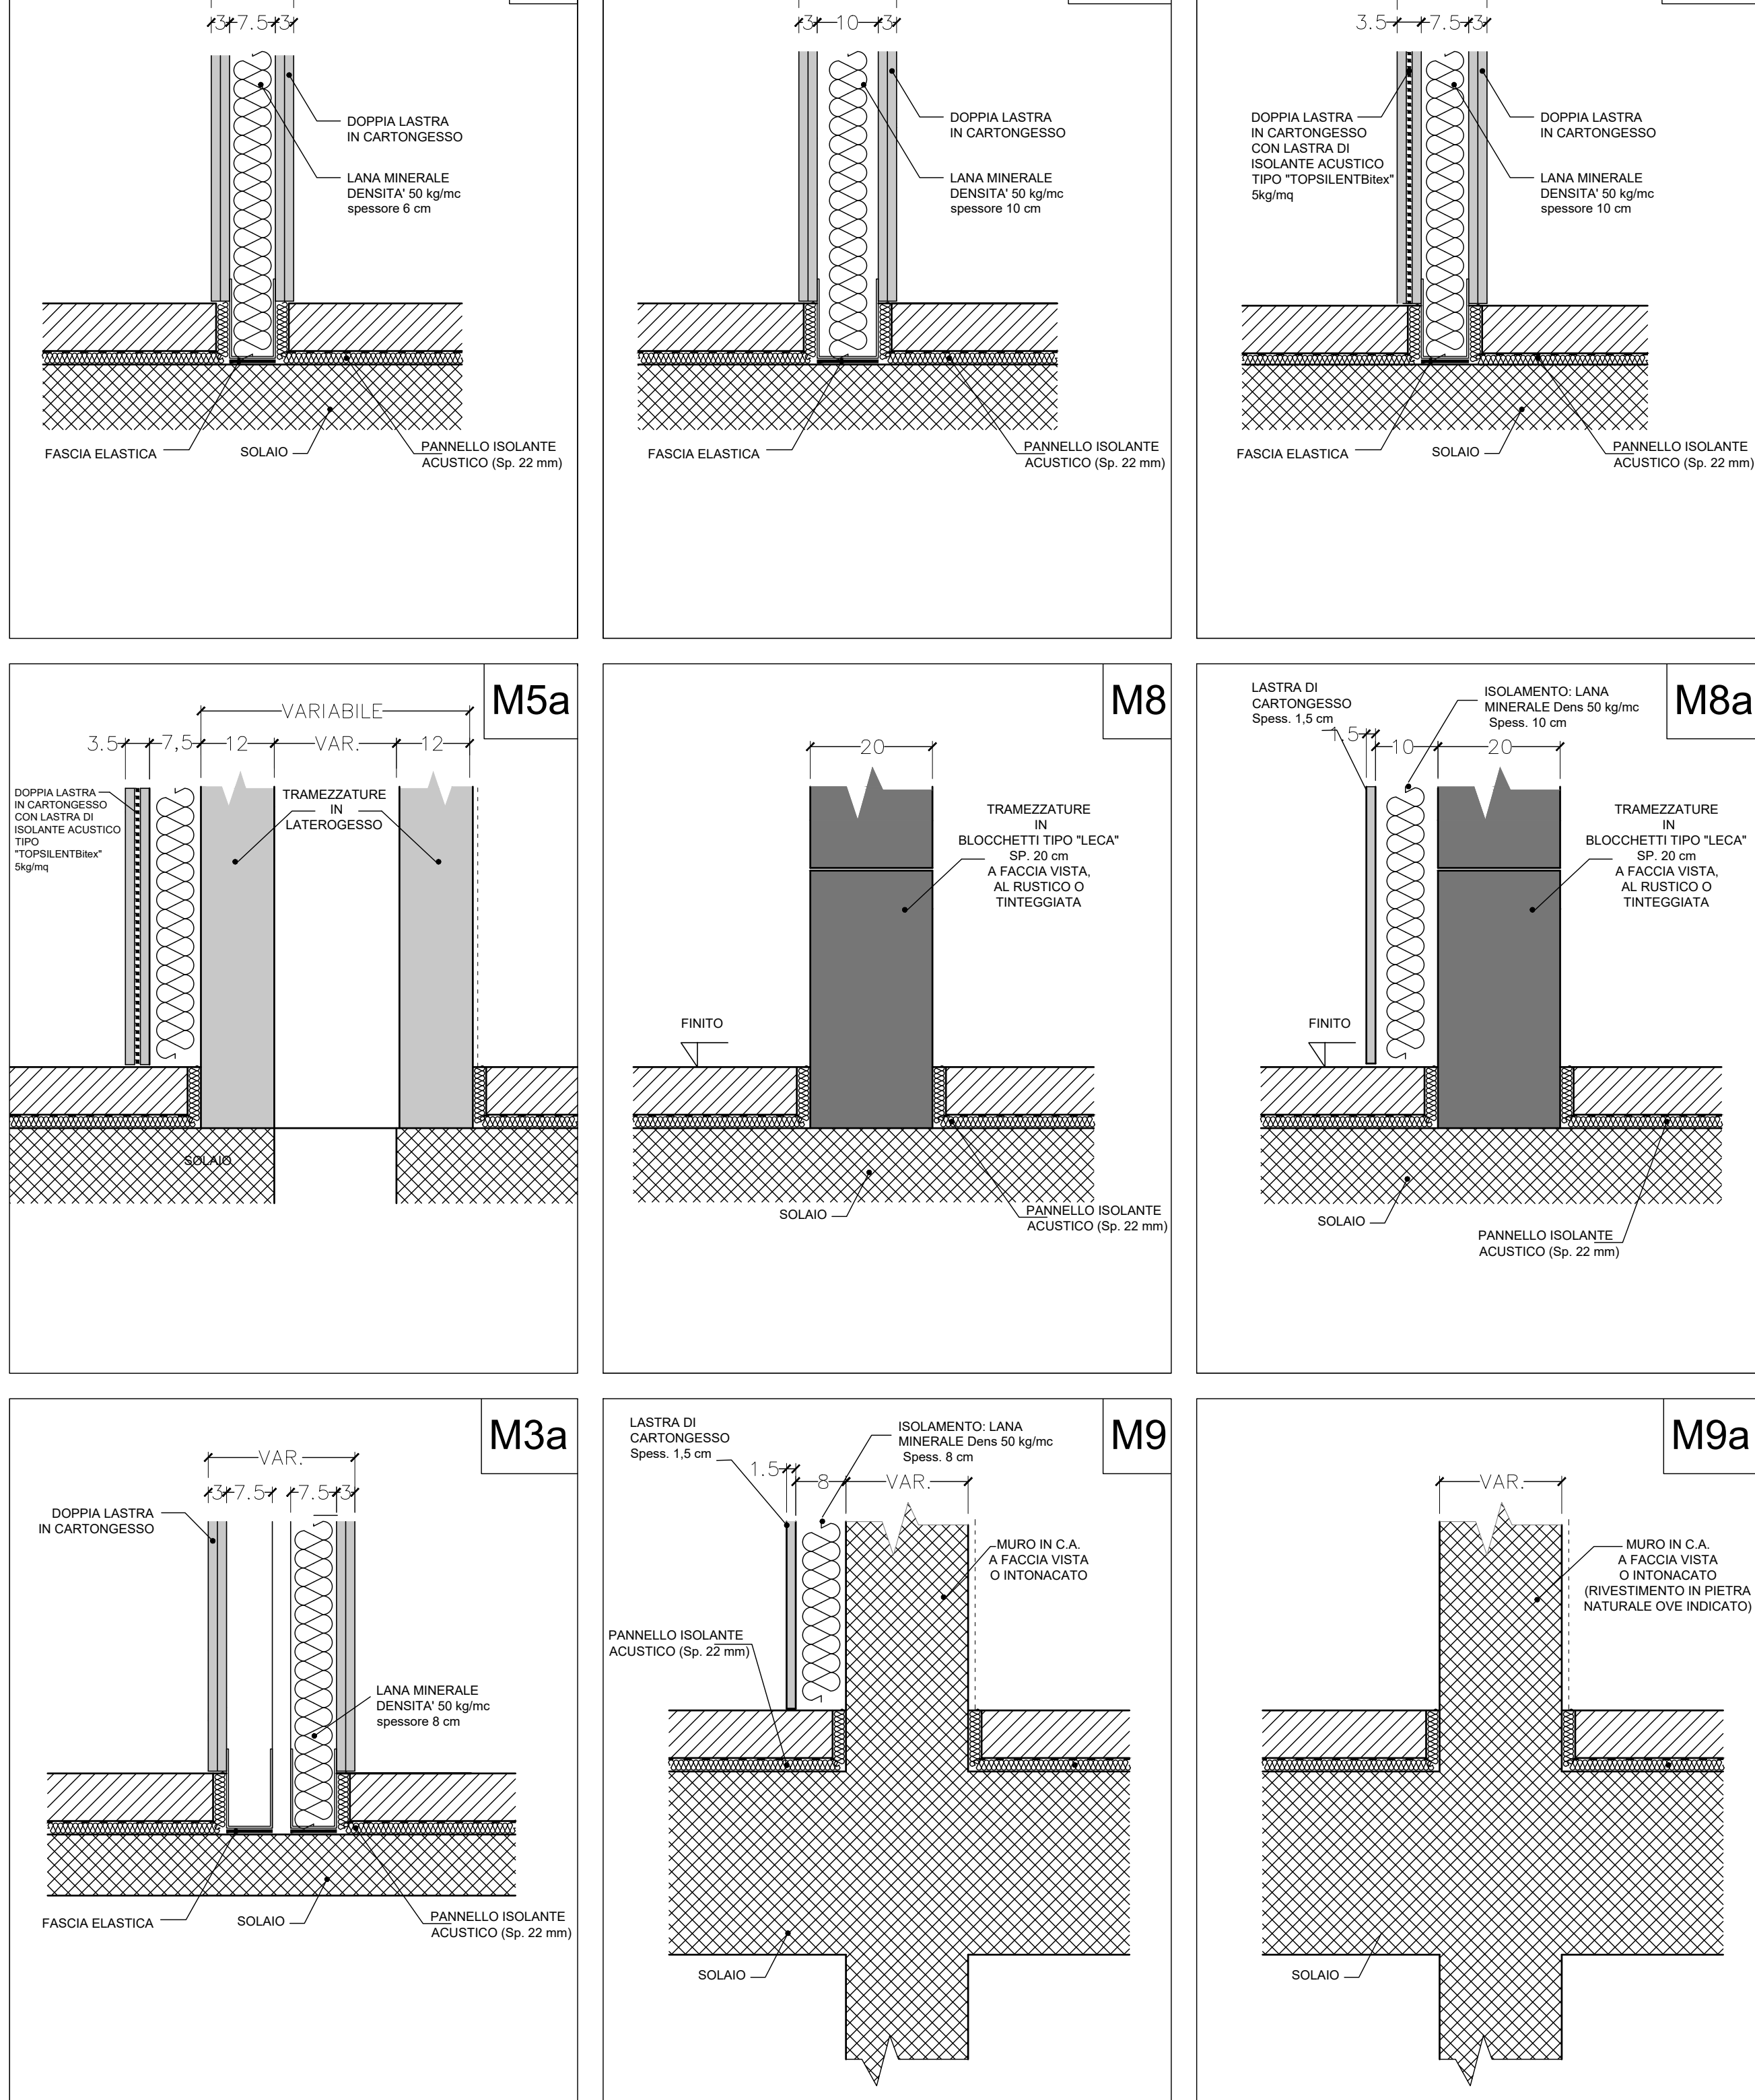
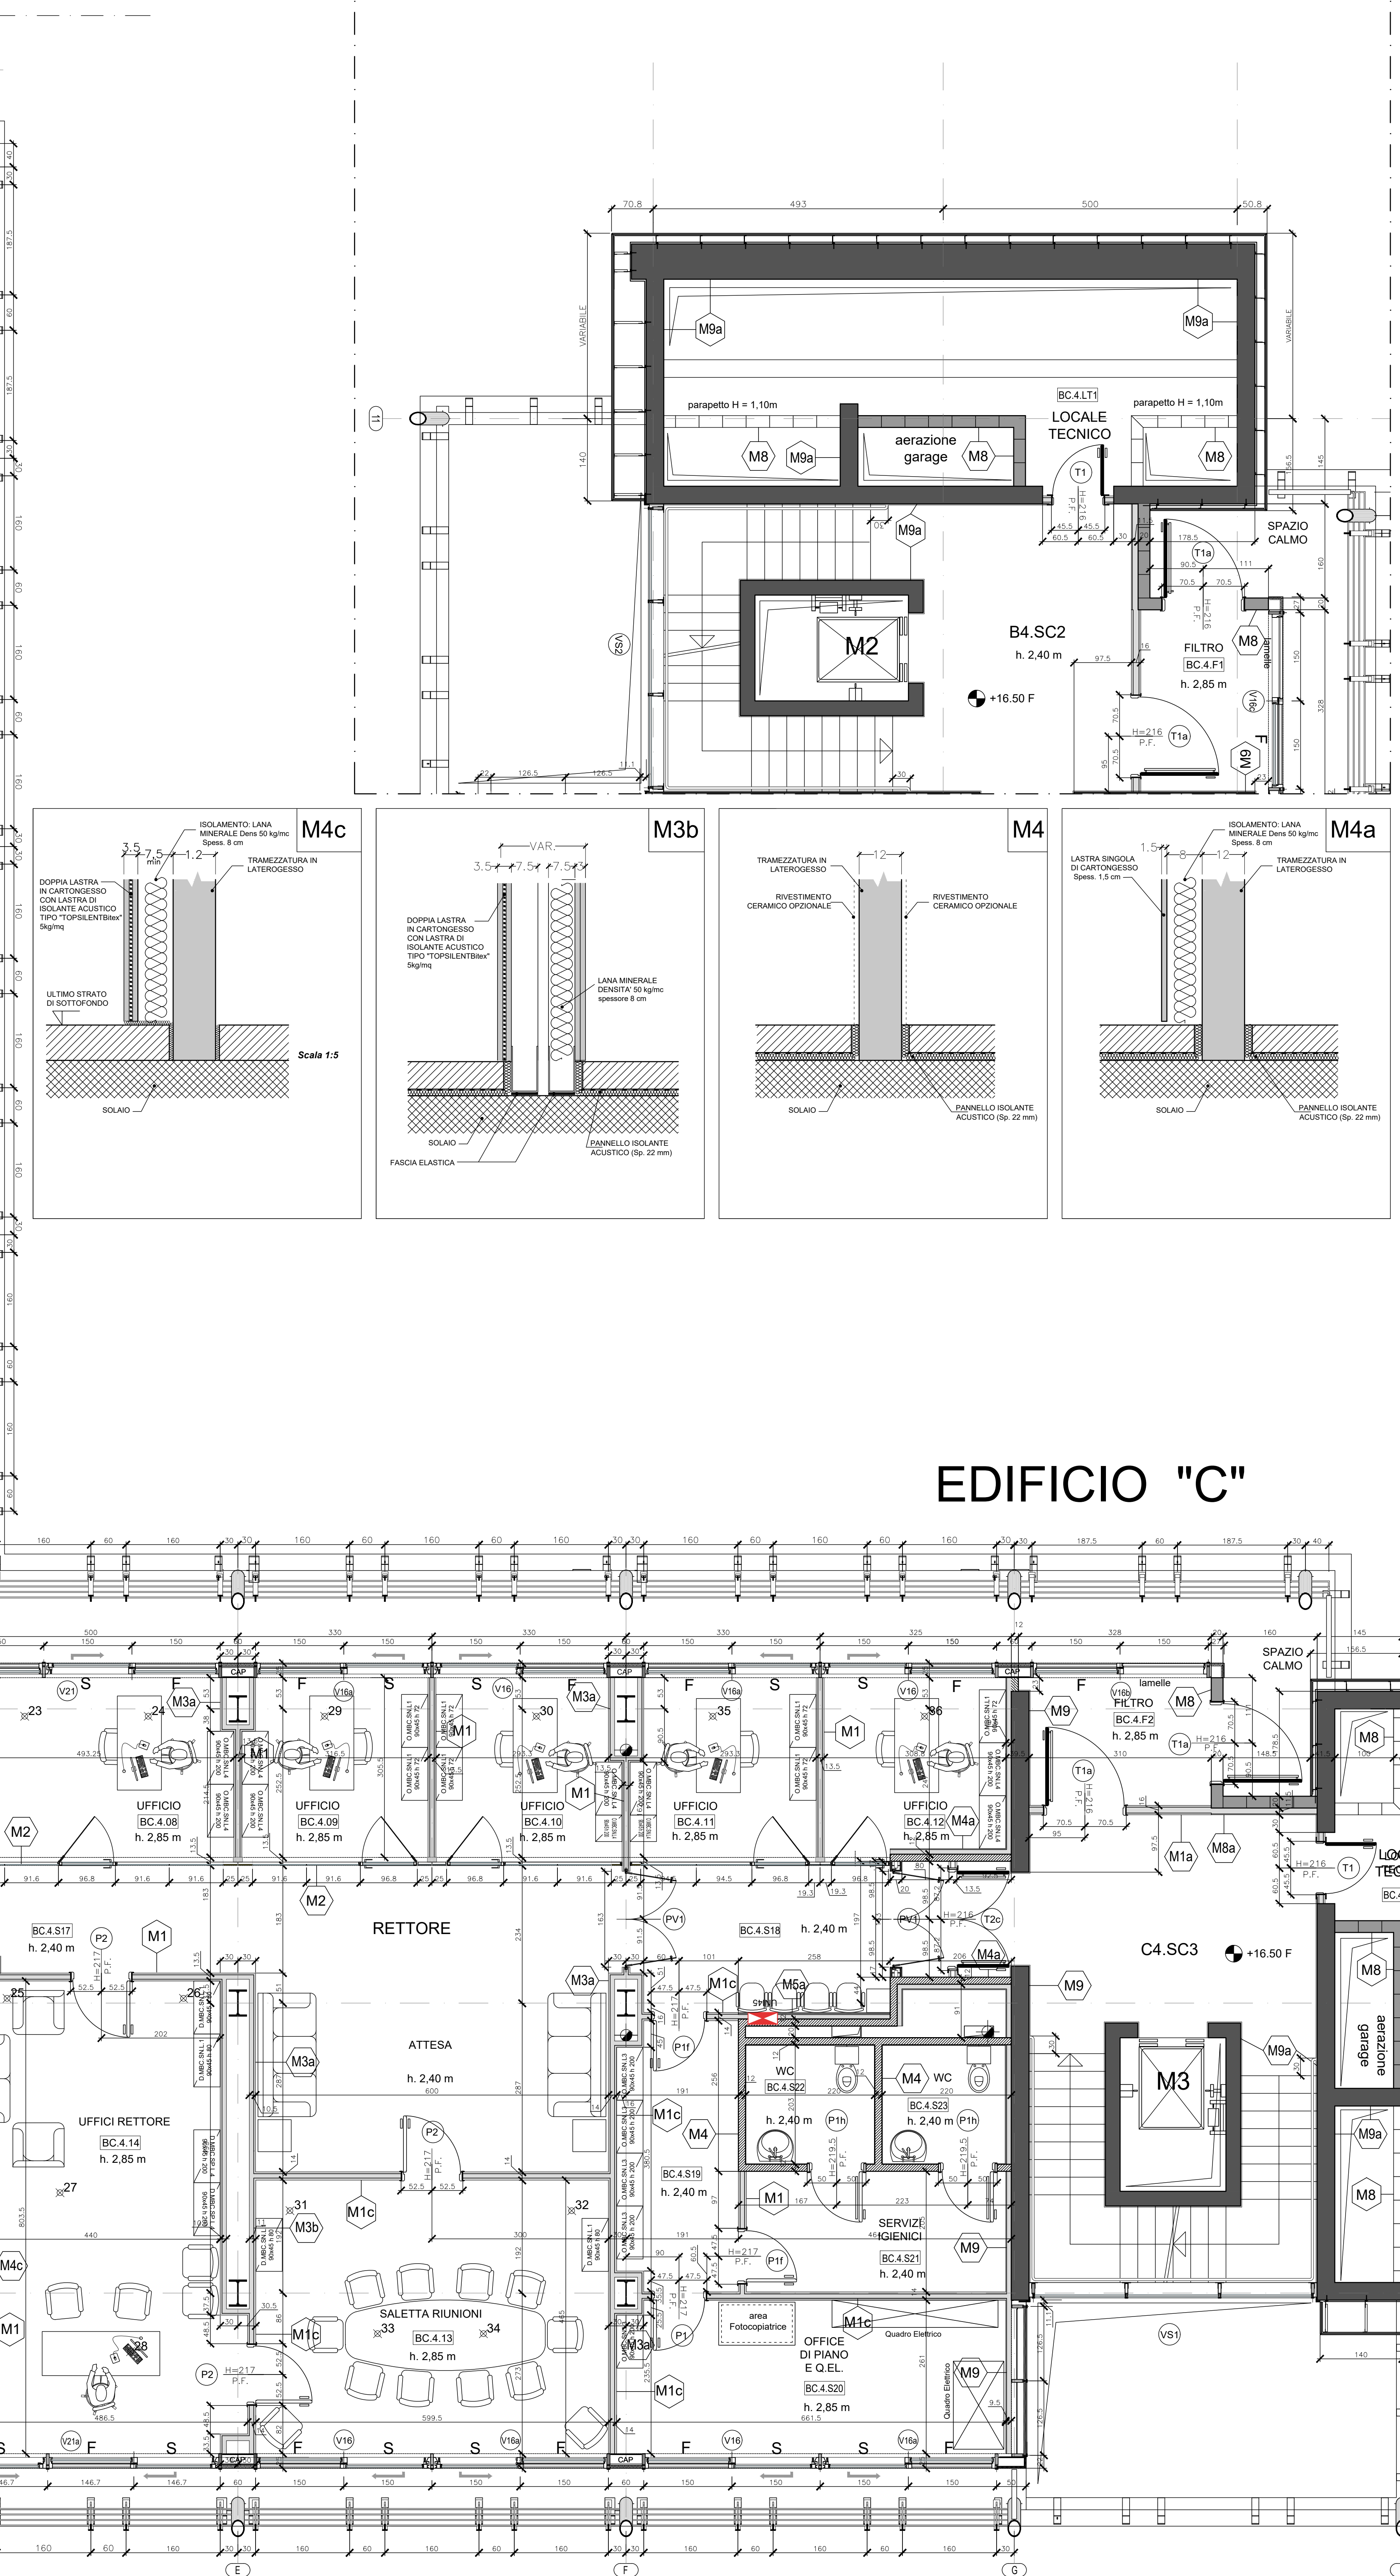


EDIFICIO "B"

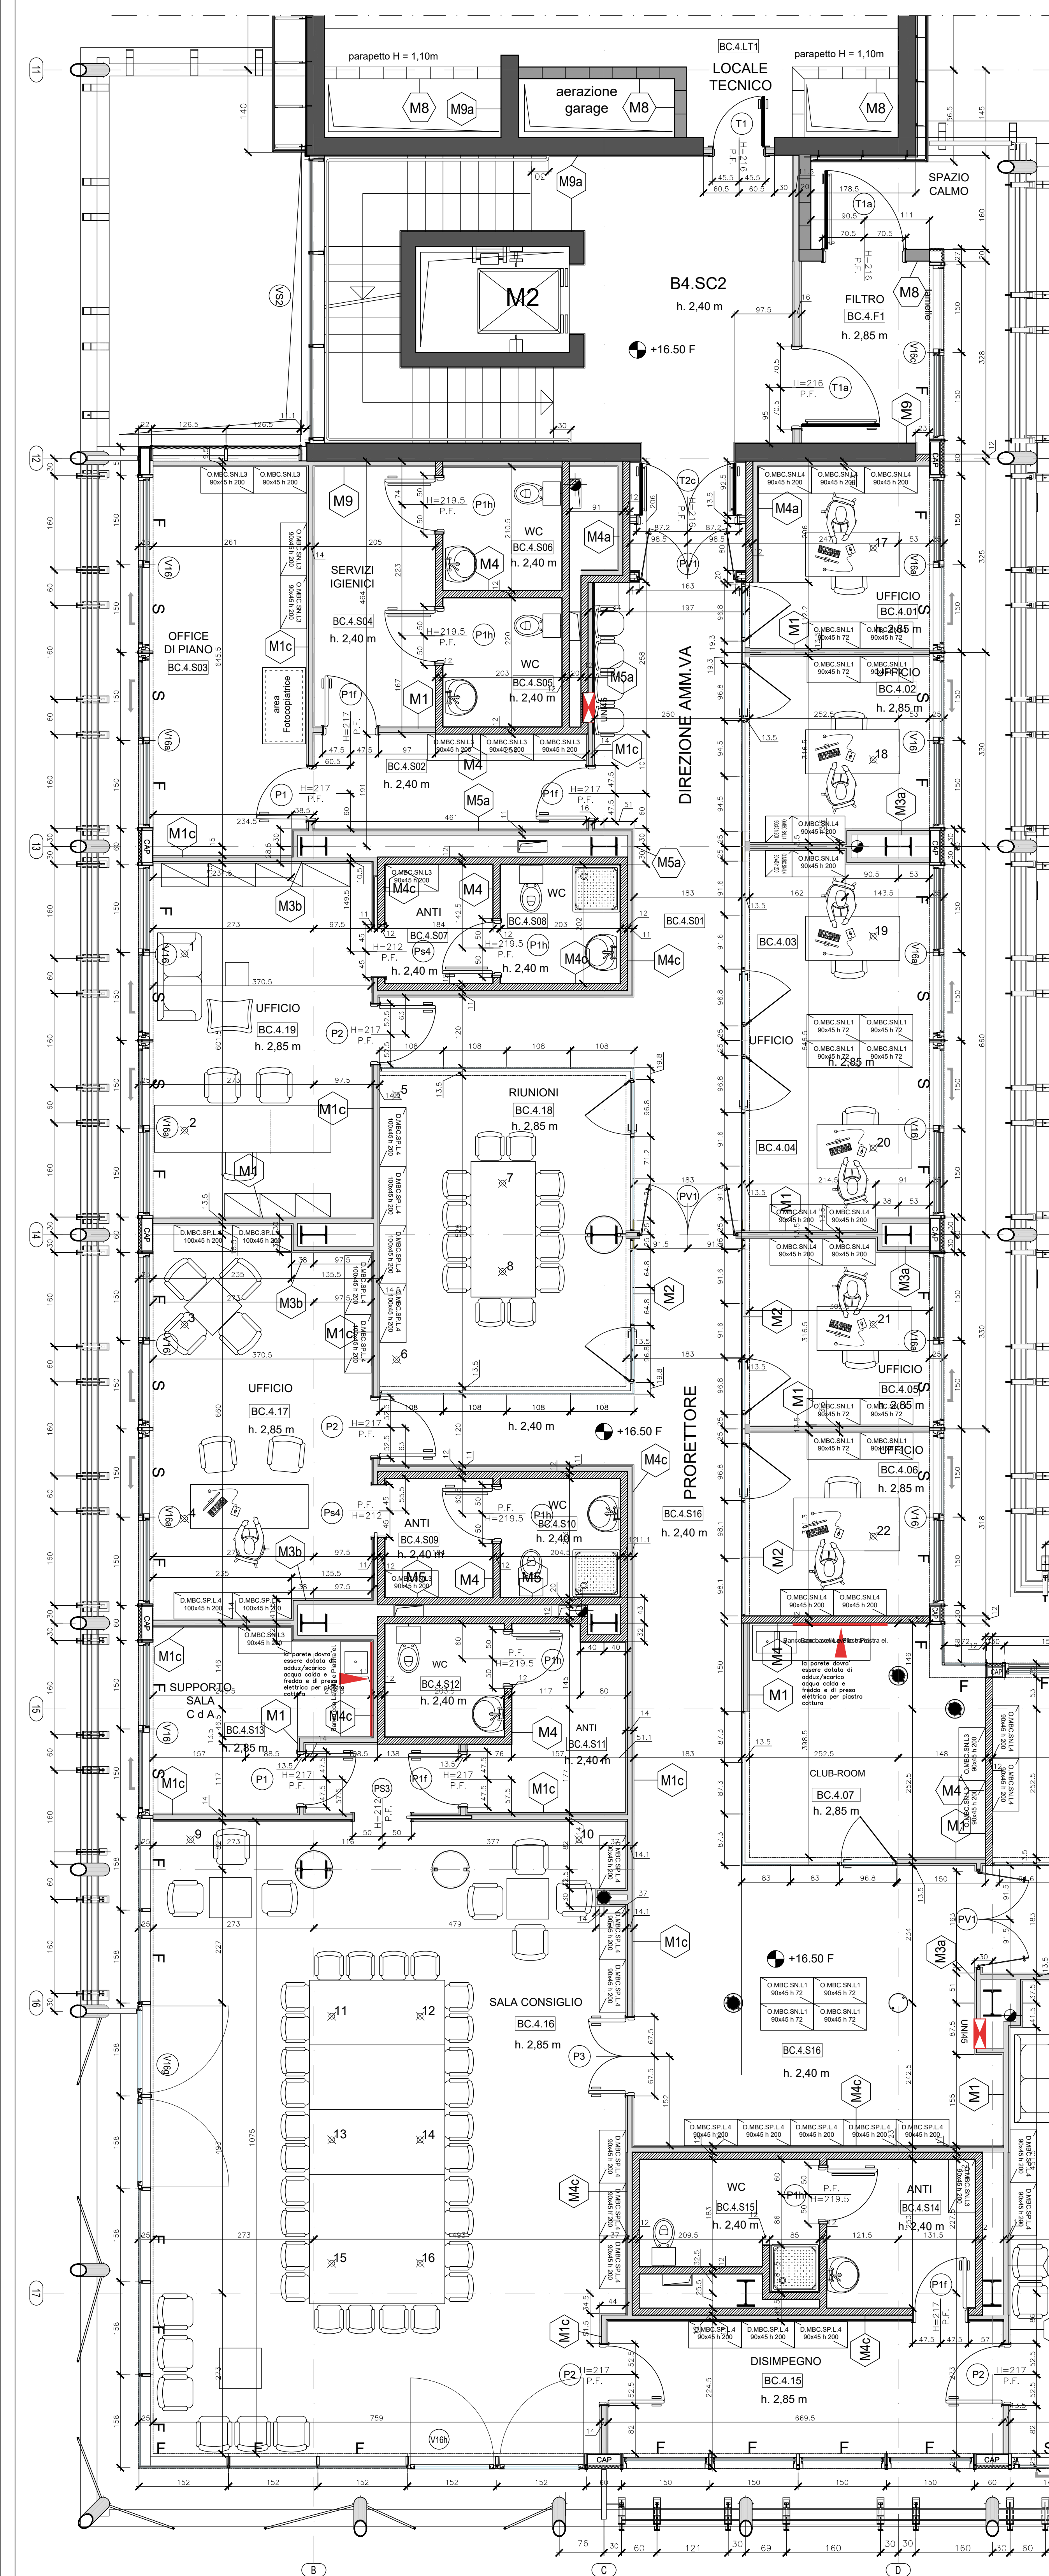

NOTA: TUTTI GLI ELEMENTI DI TRACCIAMENTO SONO RIFERITI AGLI ASSI DELLE COLONNE

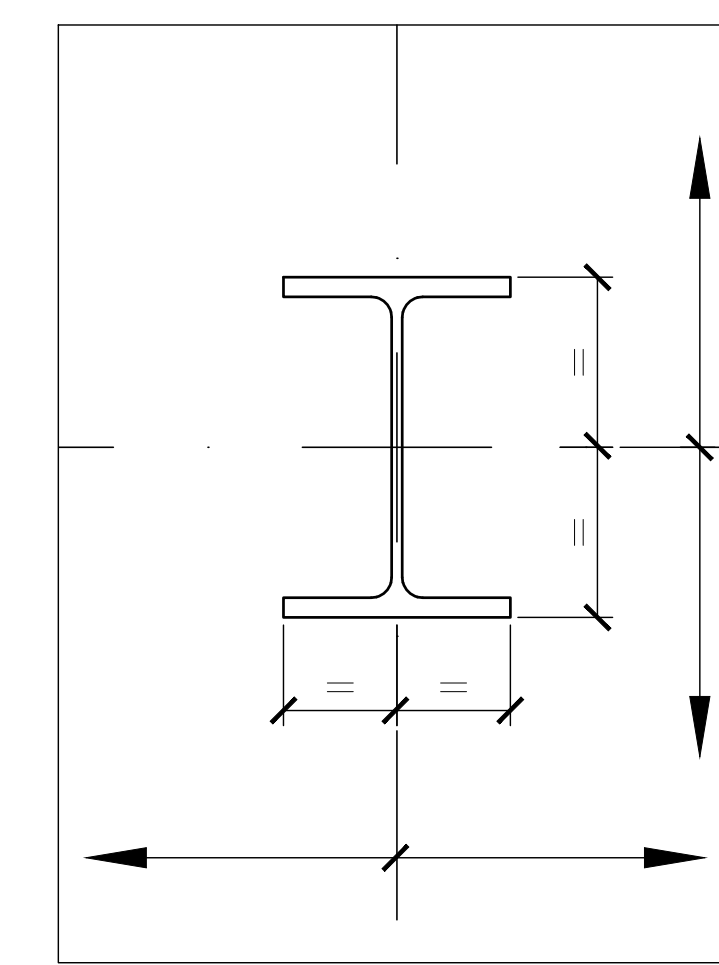

EDIFICIO "C"

N° 36 TORRETTE DA INCASSO A SCOMPARSA

UNIVERSITA' DEGLI STUDI - ROMA TOR VERGATA

Affidamento in concessione di raggruppamento d'impresa con capogruppo e mandataria VIANINI LAVORI S.p.A. (convenzione 23 ottobre 1987 - rep. 121)

TOR VERGATA Soc. Consortile a r.l. Società costituita ai sensi art.23/bis Legge 584/77

La TOR VERGATA Soc. Consortile a r.l. è costituita tra le imprese:

CAPORUPPO E MANDATARIA DEL R.T.I. VIANINI LAVORI S.p.A. - CONSORZIO COOP. COSTRUZIONI - IMPRESA PIZZAROTTI & C. S.p.A. - ITALIANA COSTRUZIONI S.p.A. - S.A.C. SOCIETÀ APPALTI COSTRUZIONI S.p.A. - AQUILIA S.p.A. - D.COS. S.p.A. - TERRE S.r.l. - G&G DI STEFANO S.r.l. - COSTRUZIONI CIVILI COMMERCIALI S.p.A.

RESPONSABILE UNICO DEL PROCEDIMENTO:

COORDINAMENTO:

PROGETTO ARCHITETTONICO RETTORATO:

PROGETTO STRUTTURE RETTORATO:

PROGETTO IMPIANTI RETTORATO (ELETTRICI):

PROGETTO IMPIANTI RETTORATO (MECCANICI):

PROGETTO IMPIANTI MANICAGGIO CURSIO:

CONSELENTE PER LA SICUREZZA:

CONSELENTE PER L'ACUSTICA:

CONSELENTE PER L'AMBIENTE:

prof. arch. Rodolfo Maria Strolto

U.T. Concessionaria

U.T. Concessionaria (ing. R. Sarti - arch. M. Alessandrini)

ING. GE.O. (prof. ing. F. Sykos Labini)

AG&C Associati S.r.l. (ing. L. Abosnelli)

CFA (ing. F. Tasci)

AS&C Associati S.r.l. (ing. L. Abosnelli)

ing. M. Tacchella (Rettorato)

ing. A. Pettinari

arch. F. Fabrizio

DATA	DESCRIZIONE	DIS	CT	CS	DT	UNIVERSITA'
01/02/2017	Emissione As Built					

EDIFICIO DEL RETTORATO - Primo Stralcio

AS-BUILT

EDIFICIO "B"

Pianta Livello +4 (quota +16.50)

CAT.OP. N. DISEGNO DERIVATO DA

SCALA 1:50

FORMATO A0

STATO As Built

FOLIO