


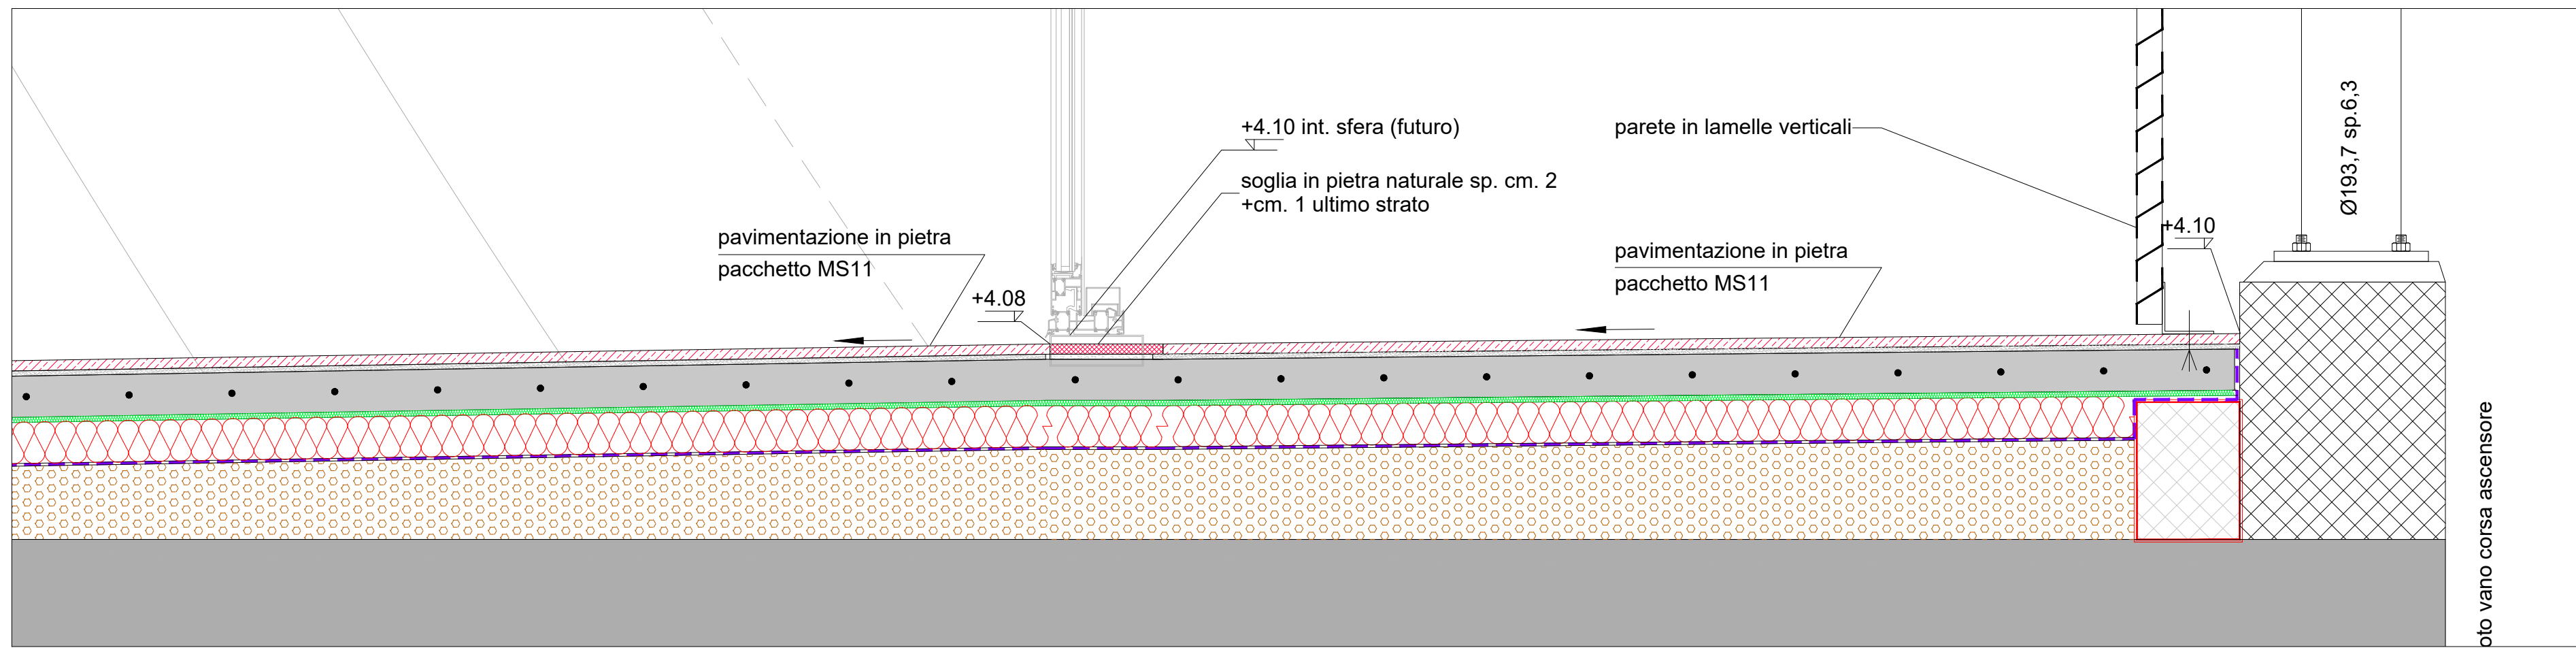
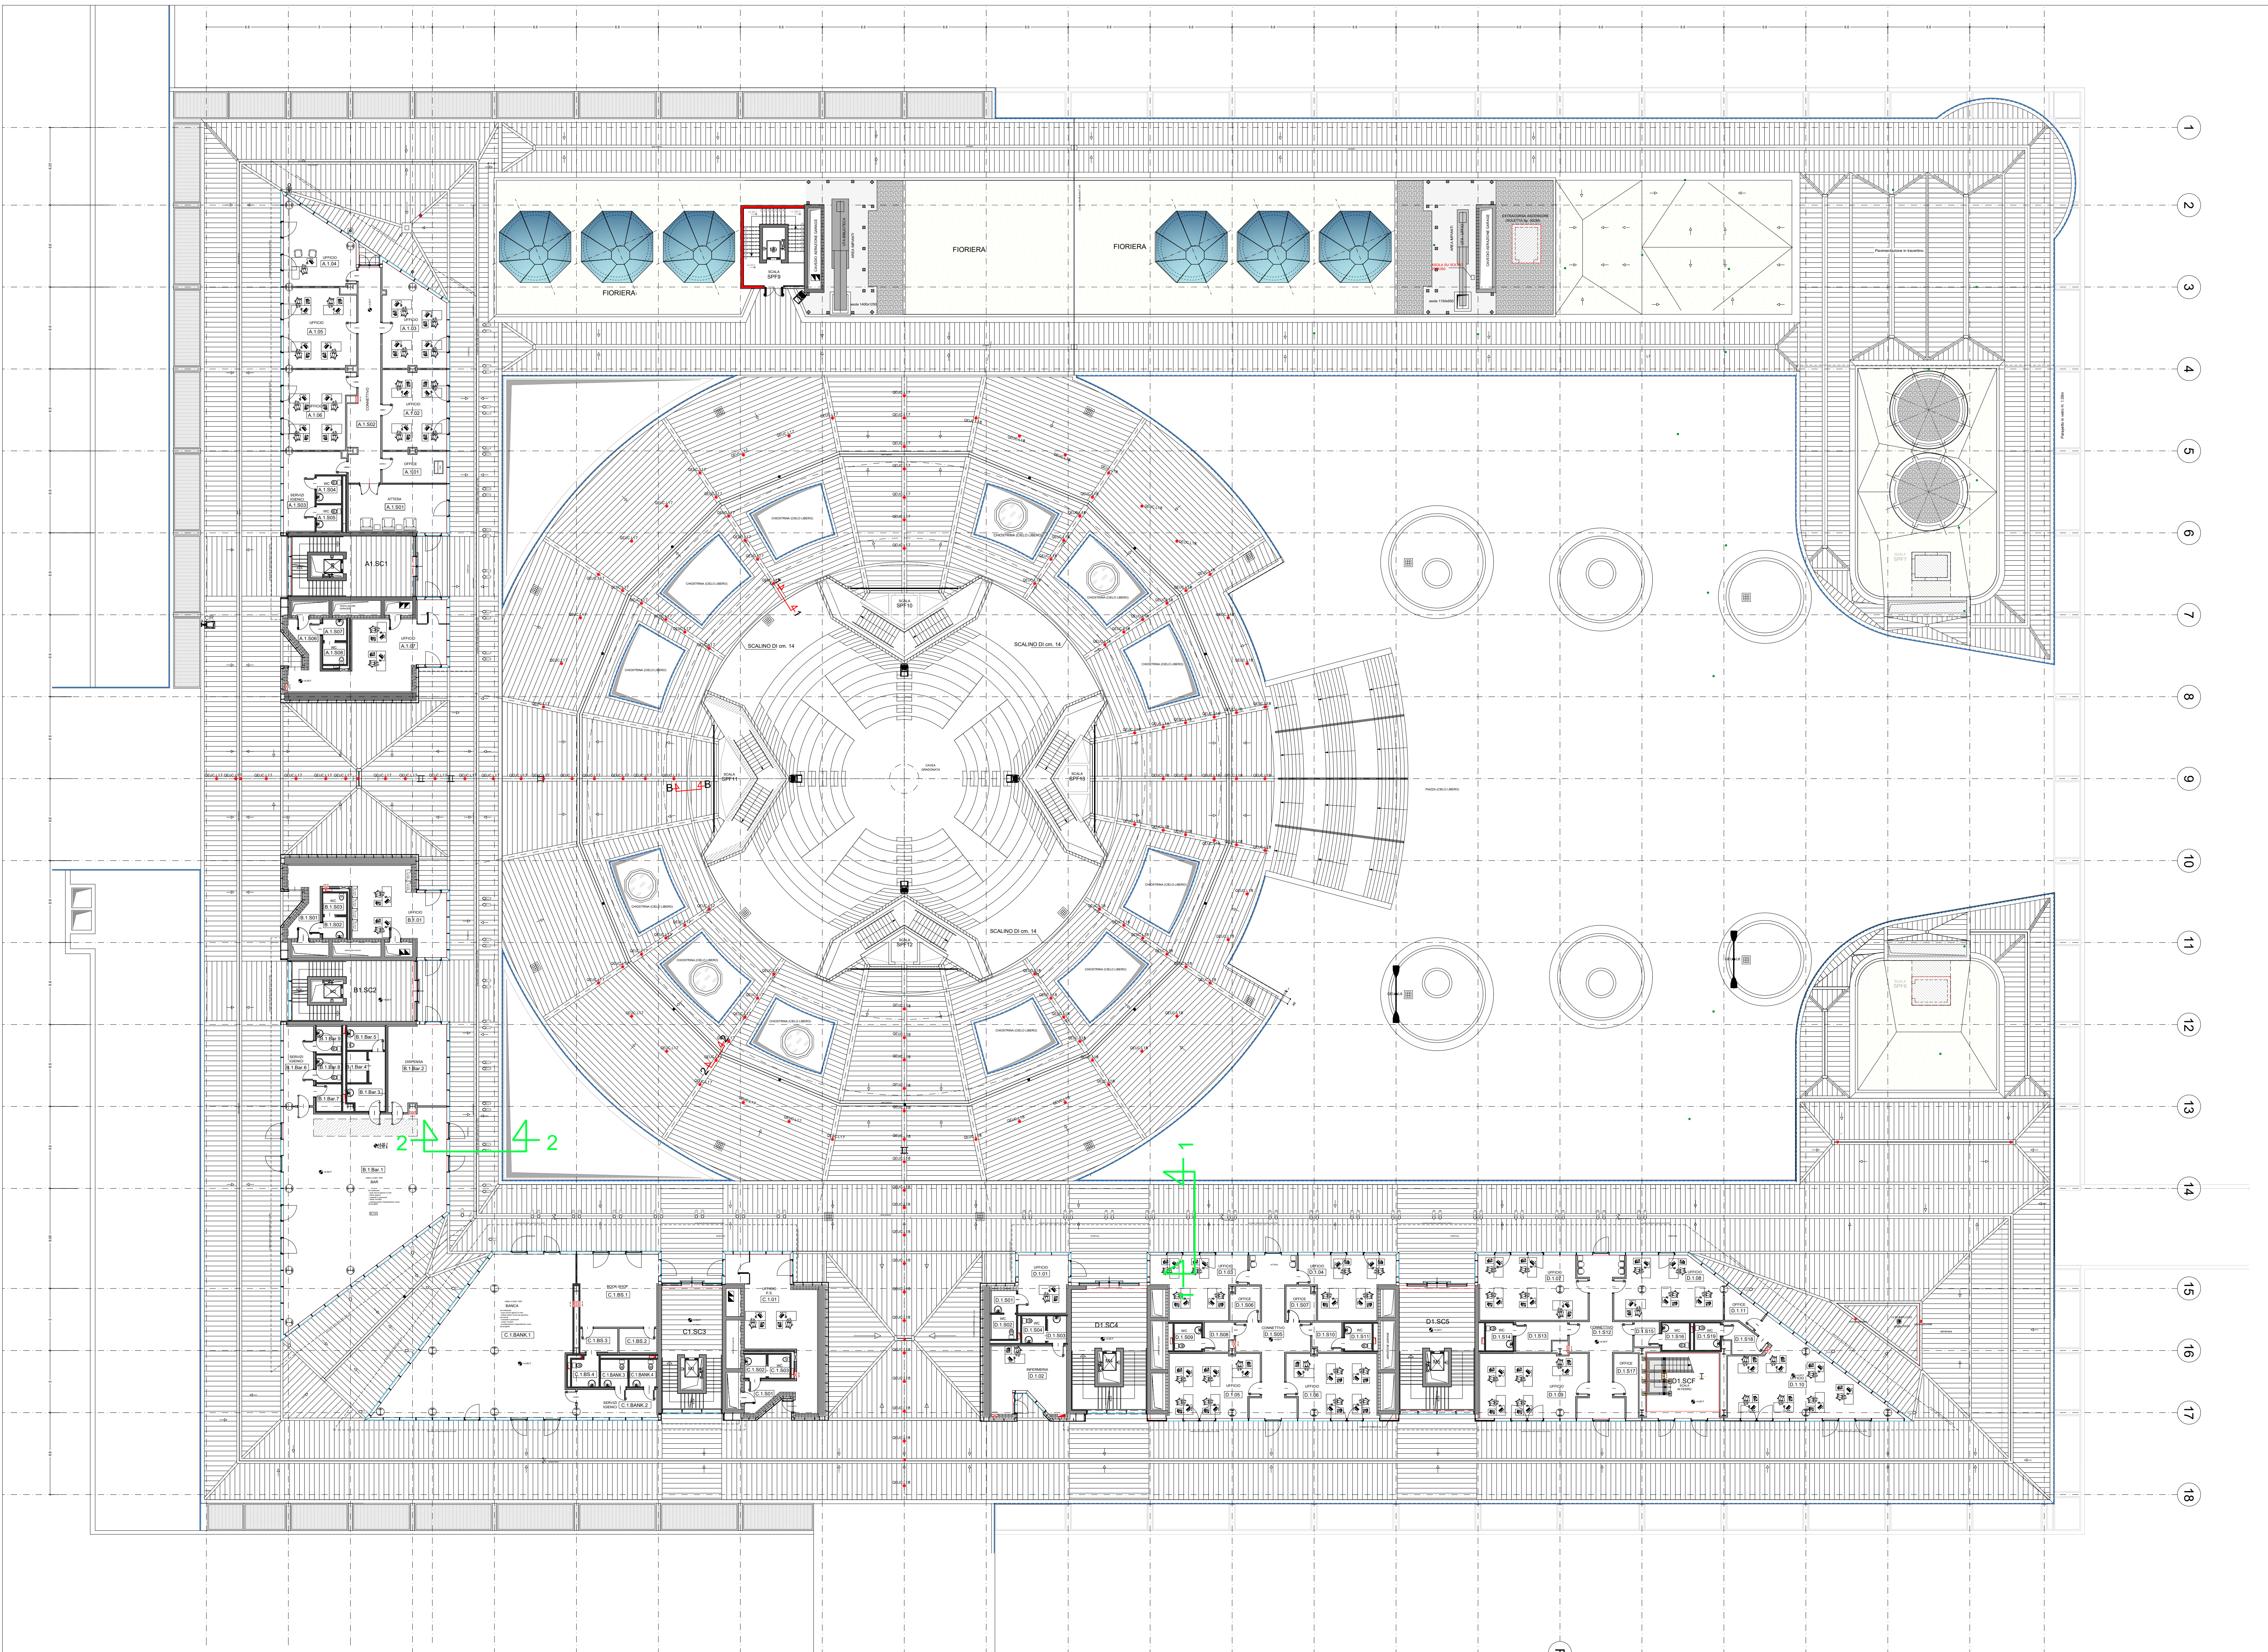


SEZIONE-PARTICOLARE "A-A" scala 1:10

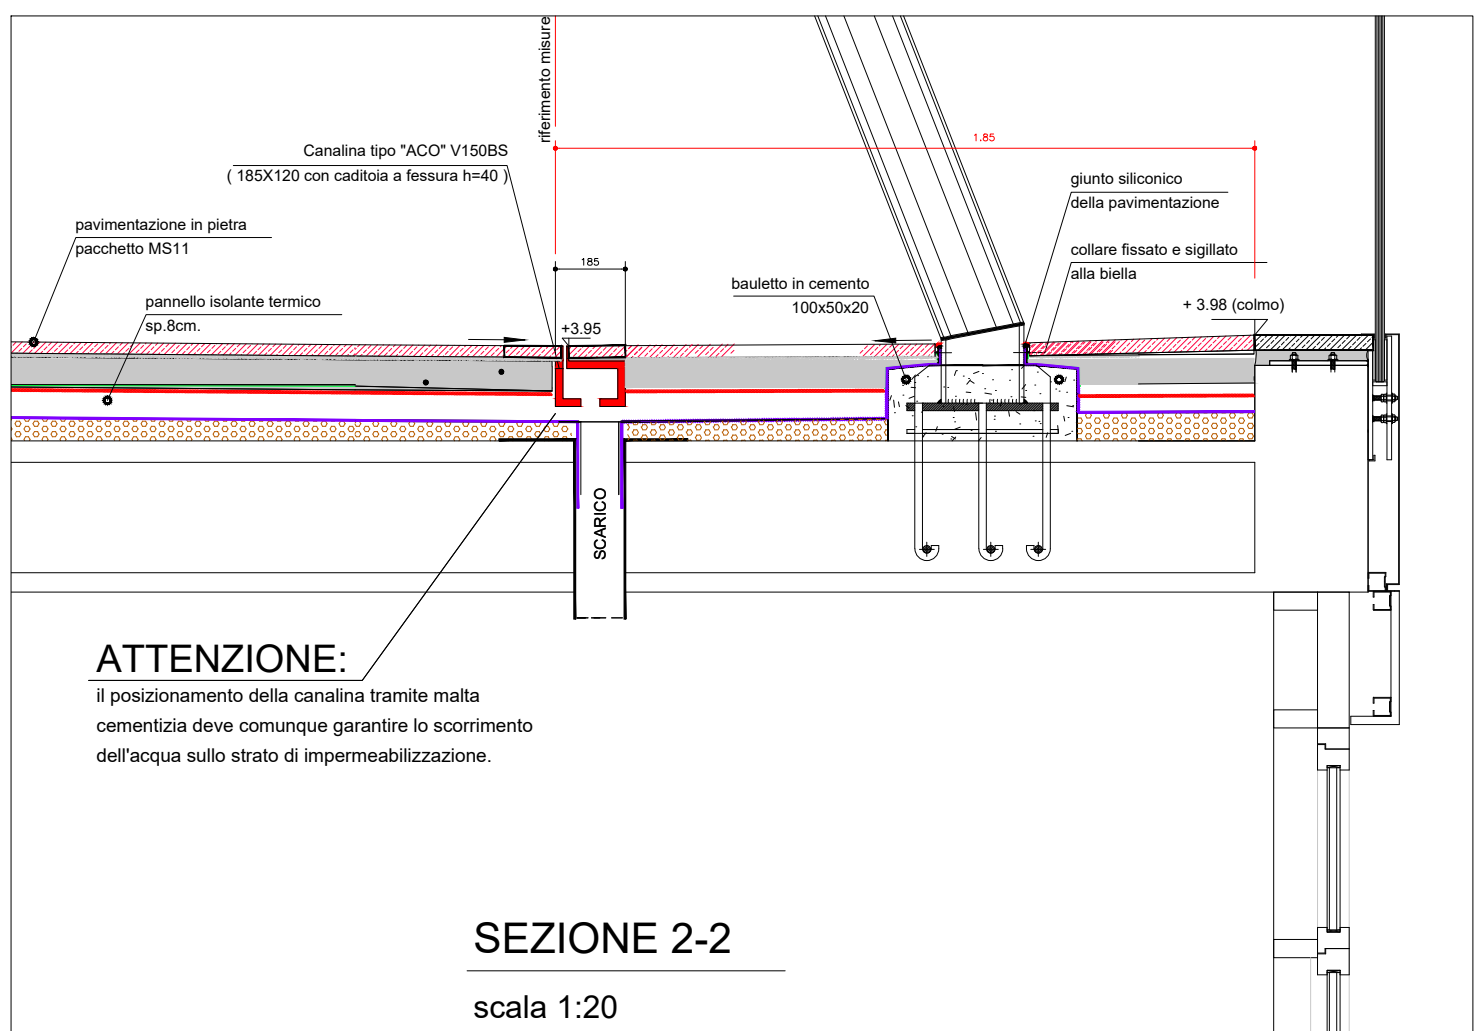

SEZIONE-PARTICOLARE "B-B" scala 1:10

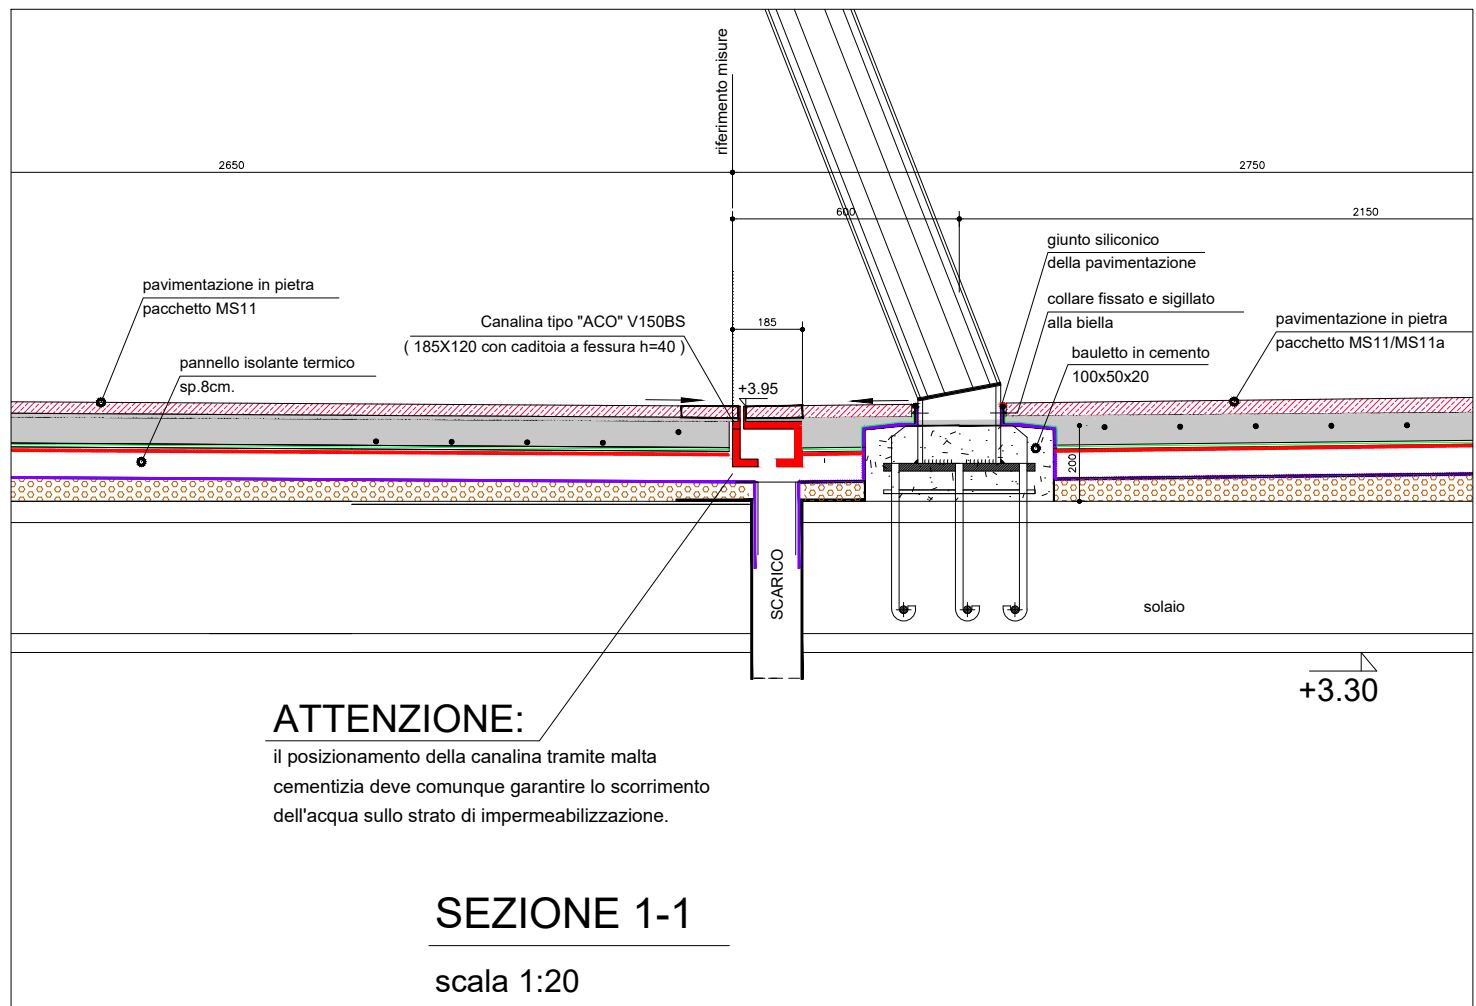

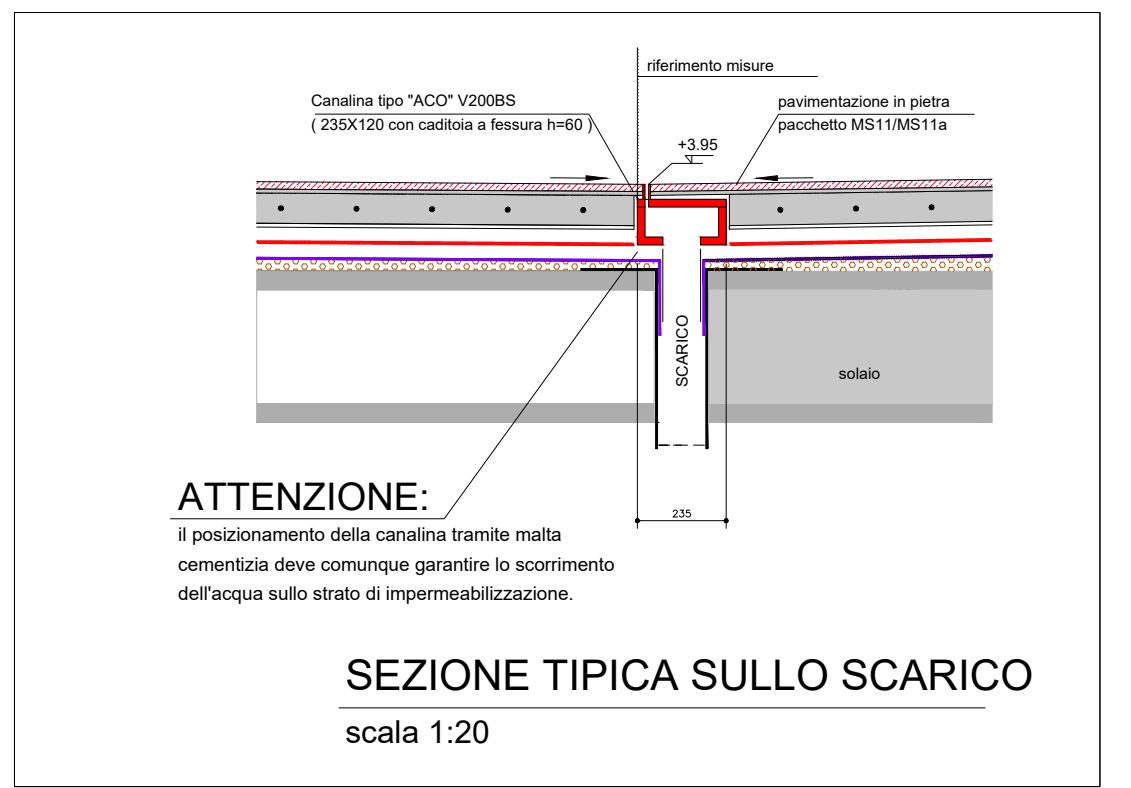

UNIVERSITA' DEGLI STUDI - ROMA
TOR VERGATA

Affidamento in concessione al raggruppamento d'impresa
con capogruppo e mandataria VIANINI LAVORI S.p.A.
(convenzione 23 ottobre 1987 - rep. 121)

RESPONSABILE UNICO DEL PROCEDIMENTO:

COORDINAMENTO:

PROGETTO ARCHITETTONICO RETTORATO:

PROGETTO STRUTTURE RETTORATO:

PROGETTO IMPIANTI RETTORATO (ELETTRICI):

PROGETTO IMPIANTI RETTORATO (MECCANICI):

PROGETTO IMPIANTI MACROAREA GURSP:

CONSULENTE PER LA SICUREZZA:

CONSULENTE PER L'ACUSTICA:

CONSULENTE PER L'AMBIENTE:

prof. arch. Rodolfo Maria Strollo

U.T. Concessionaria

U.T. Concessionaria (ing. R. Santì - arch. M. Alessandrini)

INGE.CO (prof. ing. F. Sylos Labini)

AG&C Associati S.r.l. (ing. L. Abosinelli)

AG&C Associati S.r.l. (ing. F. Tasci)

AG&C Associati S.r.l. (ing. L. Abosinelli)

ing. M. Terzitta (Rettorato)

geom. M. Mercuri (Macroarea G.)

ing. A. Pettinari

arch. F. Fabrizio

0

Febbraio 2017

Emissione As Built

DATA

DESCRIZIONE

DIS

CT

CS

DT

UNIVERSITA'

EDIFICIO DEL RETTORATO - PRIMO STRALCIO

AS-BUILT ARCHITETTONICO

GENERALE PIANTE

Pianta Livello +1 (quota +4.00)

520107-as

CAT.OP.

N. DISEGNO

DERIVATO DA

SCALA

1:200

FORMATO

A0

STATO

As Built

FOGLIO