


PACCHETTI DELLE MURATURE - Scala 1:10 (vedi anche CED 520.122 - Abaco Pacchetti Verticali)


Vedi CED 520.319 (edificio B)

Vedi CED 520.317 (edificio E)

Vedi CED 520.318 (edificio E)

 

Vedi CED 520.319 (edificio D)

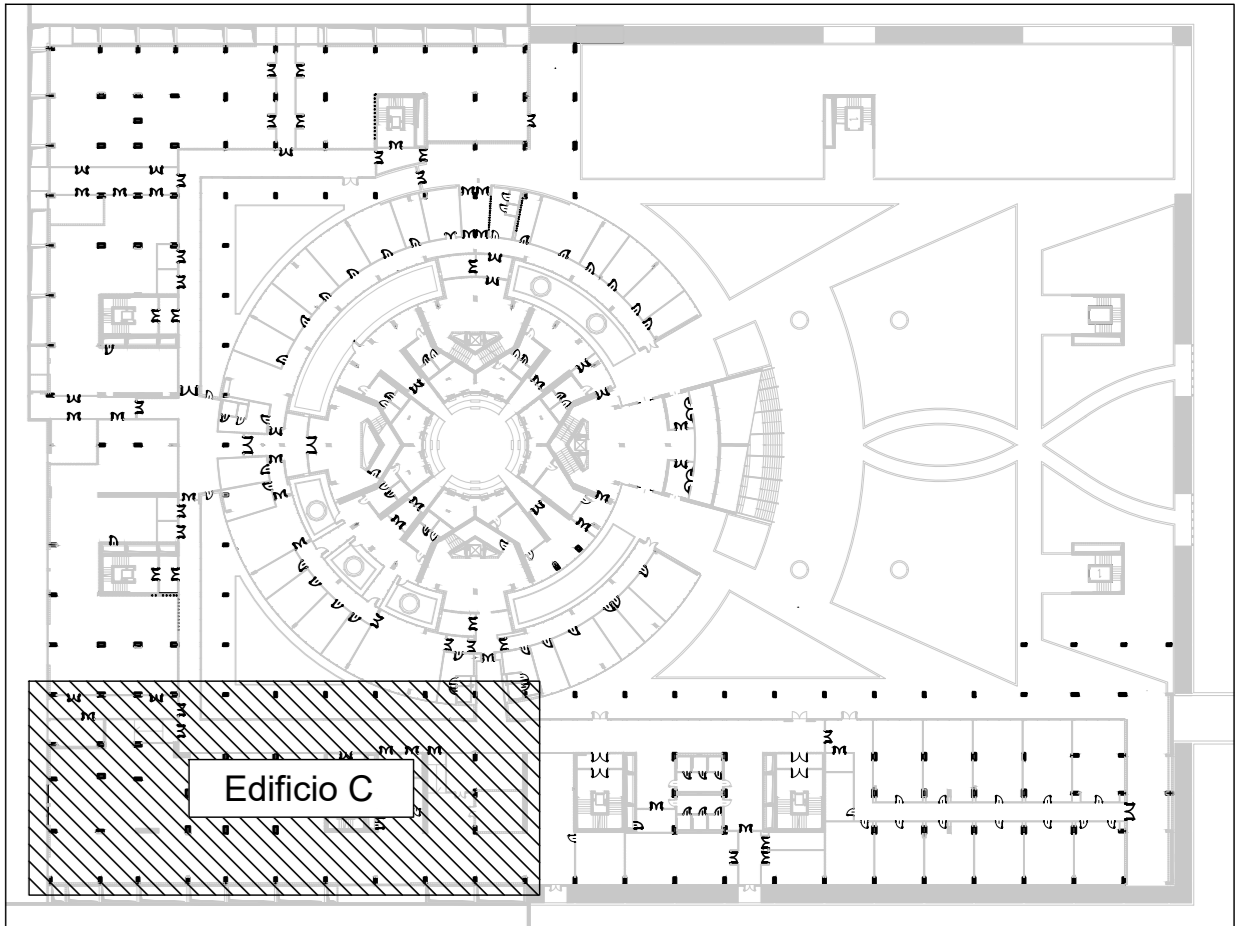

PIANTA CHIAVE

UNIVERSITA' DEGLI STUDI - ROMA  
TOR VERGATA

Affidamento in concessione di raggruppamento d'impresa  
con capogruppo e mandataria VIANINI LAVORI S.p.A.  
(convenzione 23 ottobre 1987 - rep. 121)

**TOR VERGATA** Soc. Consorte a r.l. Società costituita ai sensi art.23/bis Legge 584/77  
La TOR VERGATA Soc. Consorte a r.l. è costituita tra le imprese:  
CAROGROUP E MANAGERIA DEL R.T.I. VIANINI LAVORI S.p.A. - CONSORCIO COOP. COSTRUZIONI - IMPRESA  
PIZZAROTTI & C. S.p.A. - ITALIANA COSTRUZIONI S.p.A. - S.A.C. SOCIETÀ APPALTI COSTRUZIONI S.p.A. - AQUILIA  
S.p.A. - D.E.C. S.p.A. - TERRE S.r.l. - G.B.O. DI TERAMO S.r.l. - COSTRUZIONI CIVILI COMMERCIALI S.p.A.

- |   |  |
|---|--|
| - RESPONSABILE UNICO DEL PROCEDIMENTO :     | prof. arch. Rodolfo Maria Stello                           |
| - COORDINAMENTO :                           | U.T. Concessionaria  |
| - PROGETTO ARCHITETTONICO RETTORATO :       | U.T. Concessionaria (ing. R. Sani - arch. M. Alessandrini) |
| - PROGETTO STRUTTURE RETTORATO :            | ING. GE.CO. (prof. ing. F. Sylla Labini)                   |
| - PROGETTO IMPIANTI RETTORATO (ELETTRO) :   | AGAC Associati S.r.l. (ing. L. Abbonelli)                  |
| - PROGETTO IMPIANTI RETTORATO (MECCANICO) : | CPA (ing. F. Tasso)  |
| - PROGETTO IMPIANTI RETTORATO (GAS) :       | AGAC Associati S.r.l. (ing. L. Abbonelli)                  |
| - CONSULENZA PER LA SICUREZZA :             | ing. M. Tanti (Rettorato)                                  |
| - CONSULENZA PER L'ACUSTICA :               | geom. M. Mercuri (Macrone G.)                              |
| - CONSULENZA PER L'AMBIENTE :               | ing. A. Pettinari  |
|   | arch. F. Fabrizi   |

DATA	DESCRIZIONE	DIS	CT	CS	DT	UNIVERSITA'
01/02/2017	Emissione As Built					UNIVERSITA'

C.E.D.	EDIFICIO DEL RETTORATO - PRIMO STRALCIO		
	AS-BUILT ARCHITETTONICO		
	TITOLO		SCALA
	EDIFICIO "C"		FORMATO
	Pianta Livello 0 (quota +0.08)		STATO
520321-as	CAT. OP.	N. DISSEGNO	DEGNATO DA
			FOGLIO