




PIANTA LIVELLO 2

 


EDIFICIO "D"
PIANTA LIVELLO 2
Qta +8.50

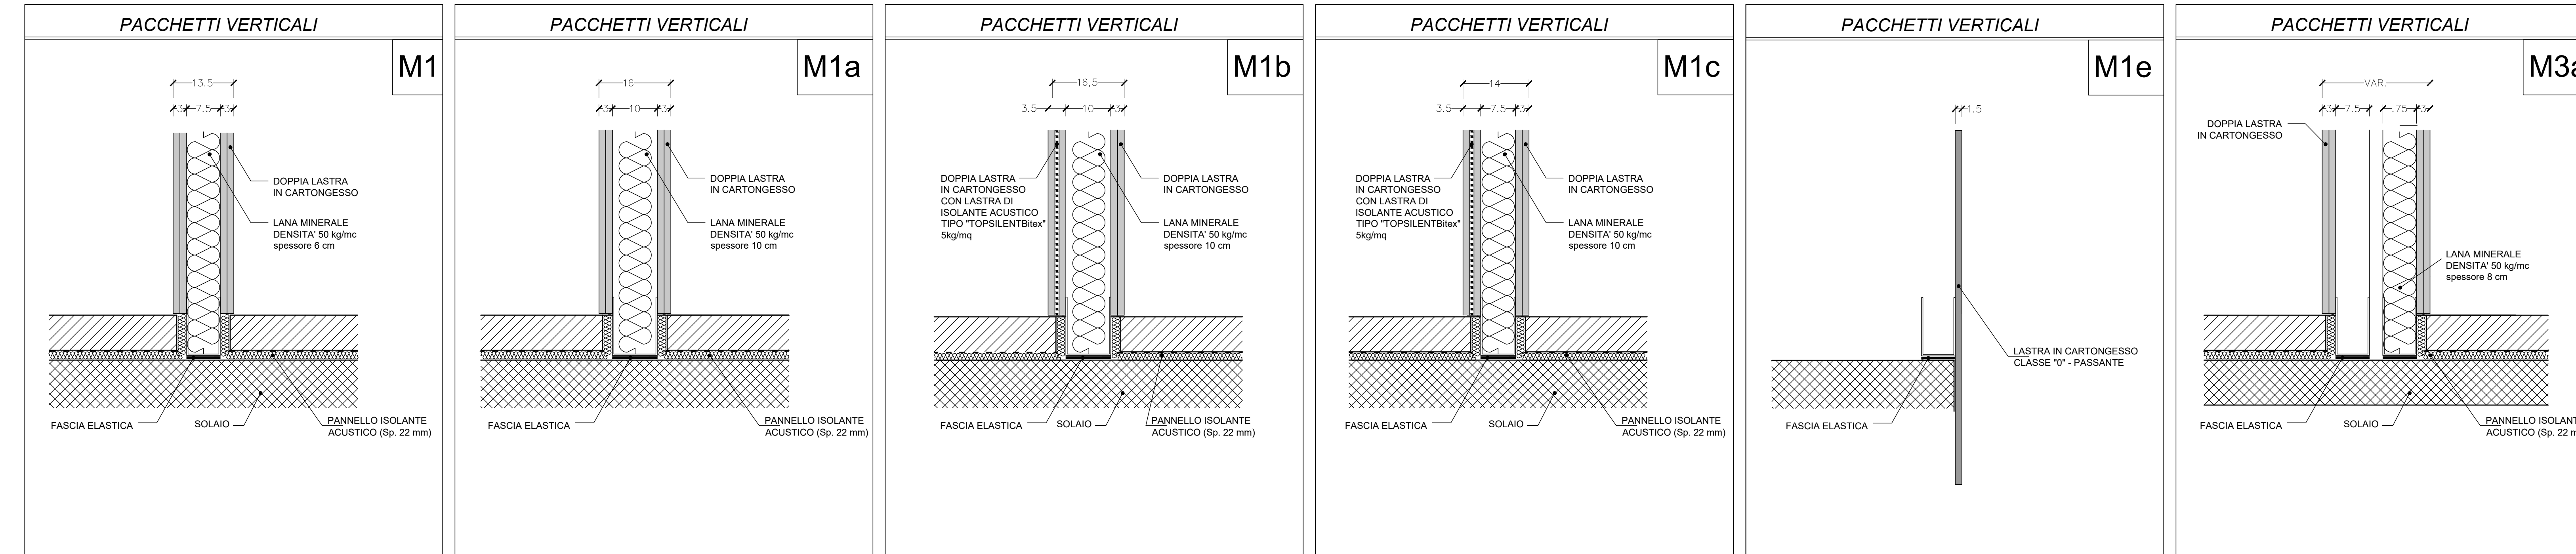


SEZIONE A-A (Vano scala in ferro)

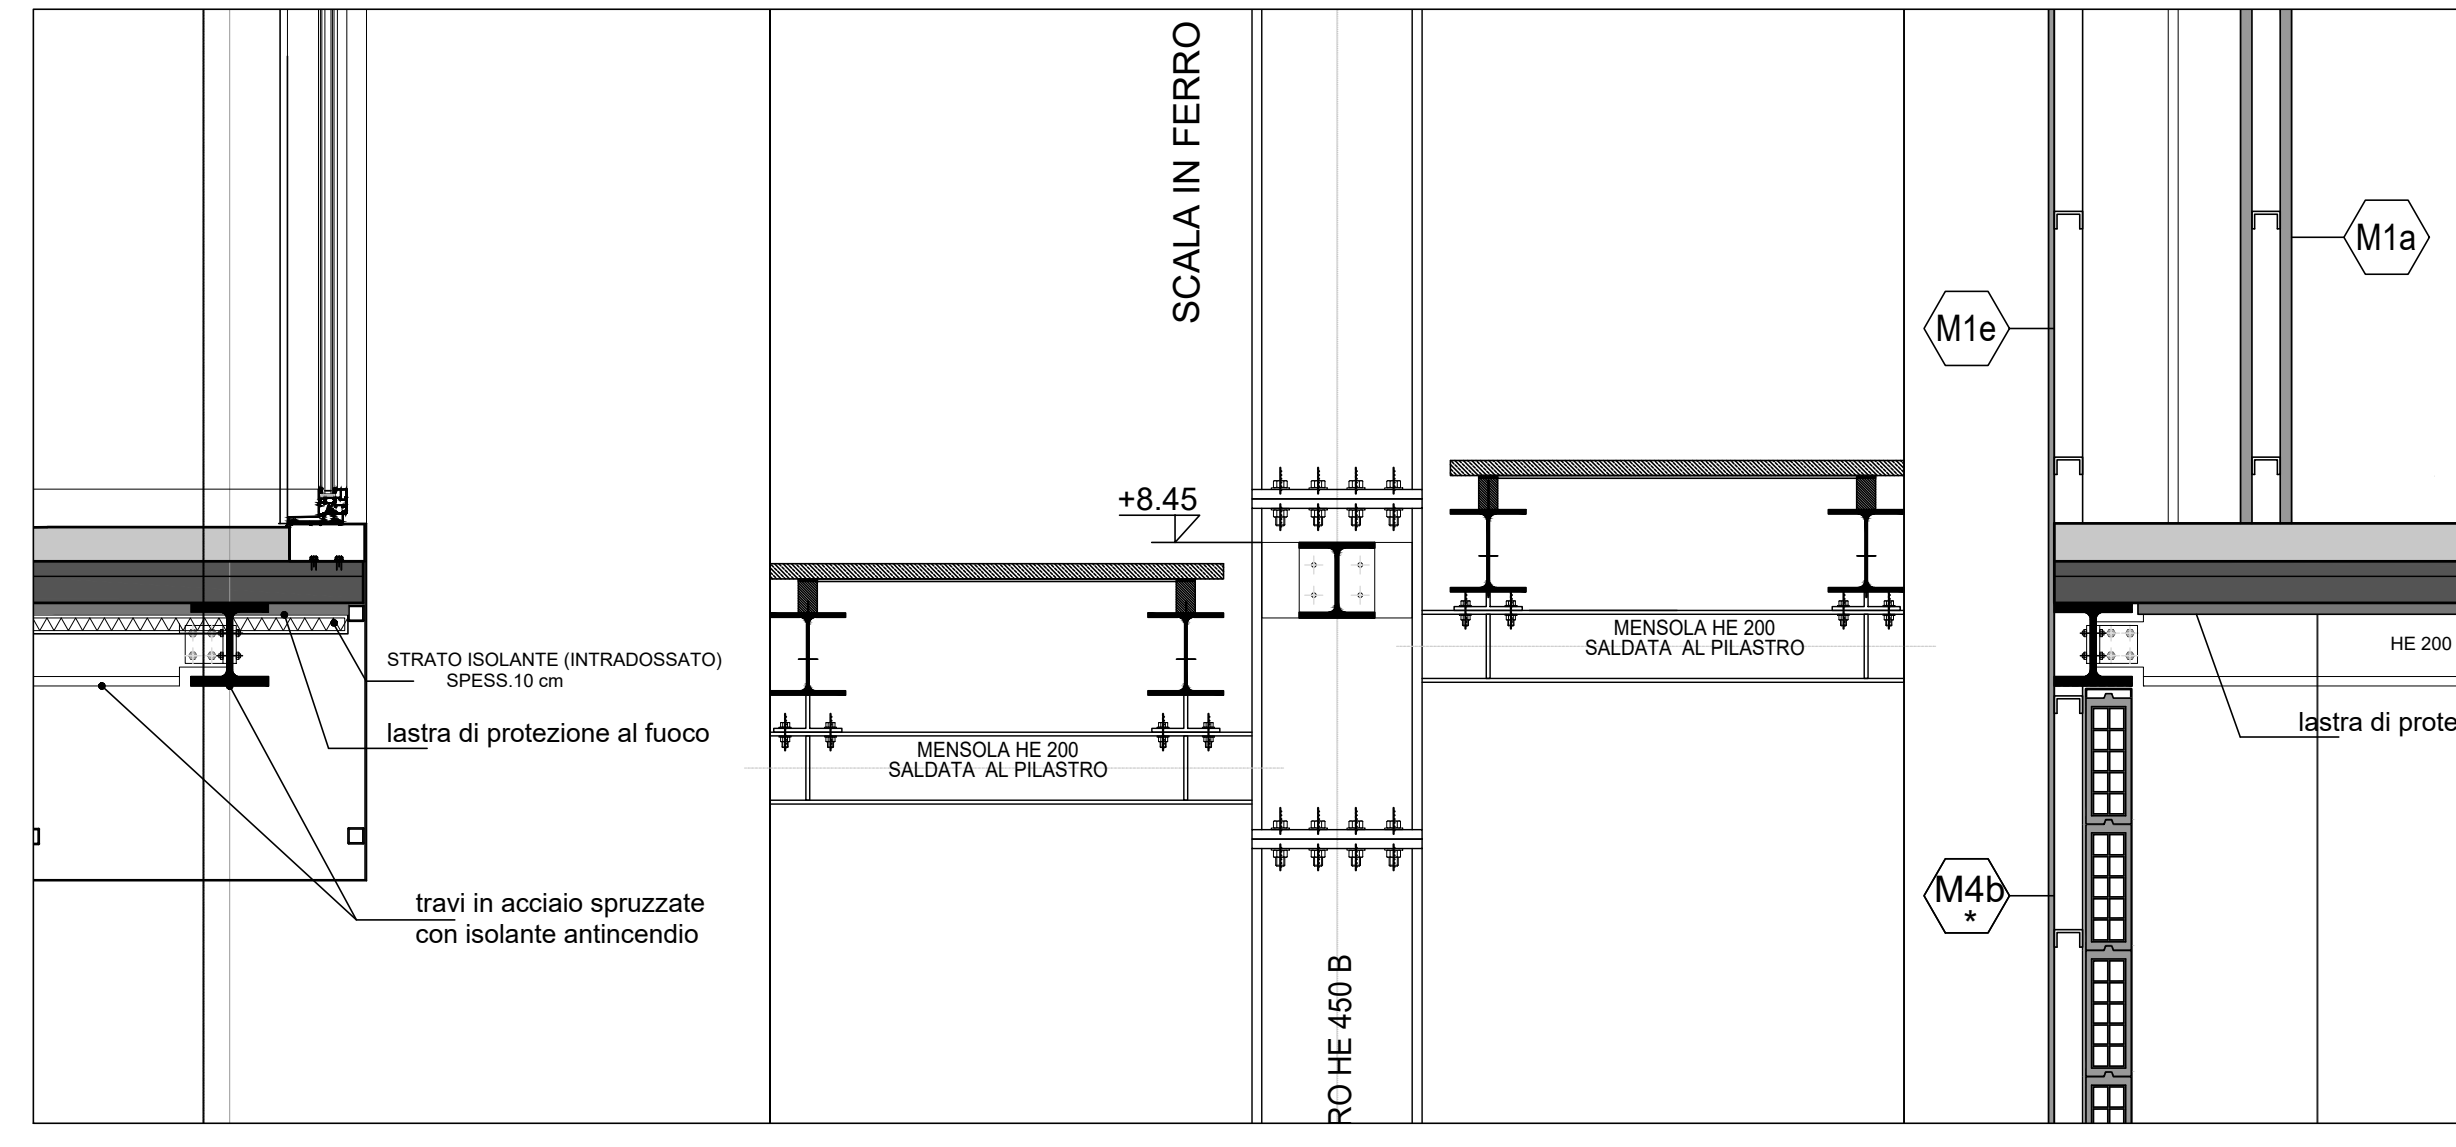

N° 44 TORRETTE DA INCASSO A SCOMPARSA

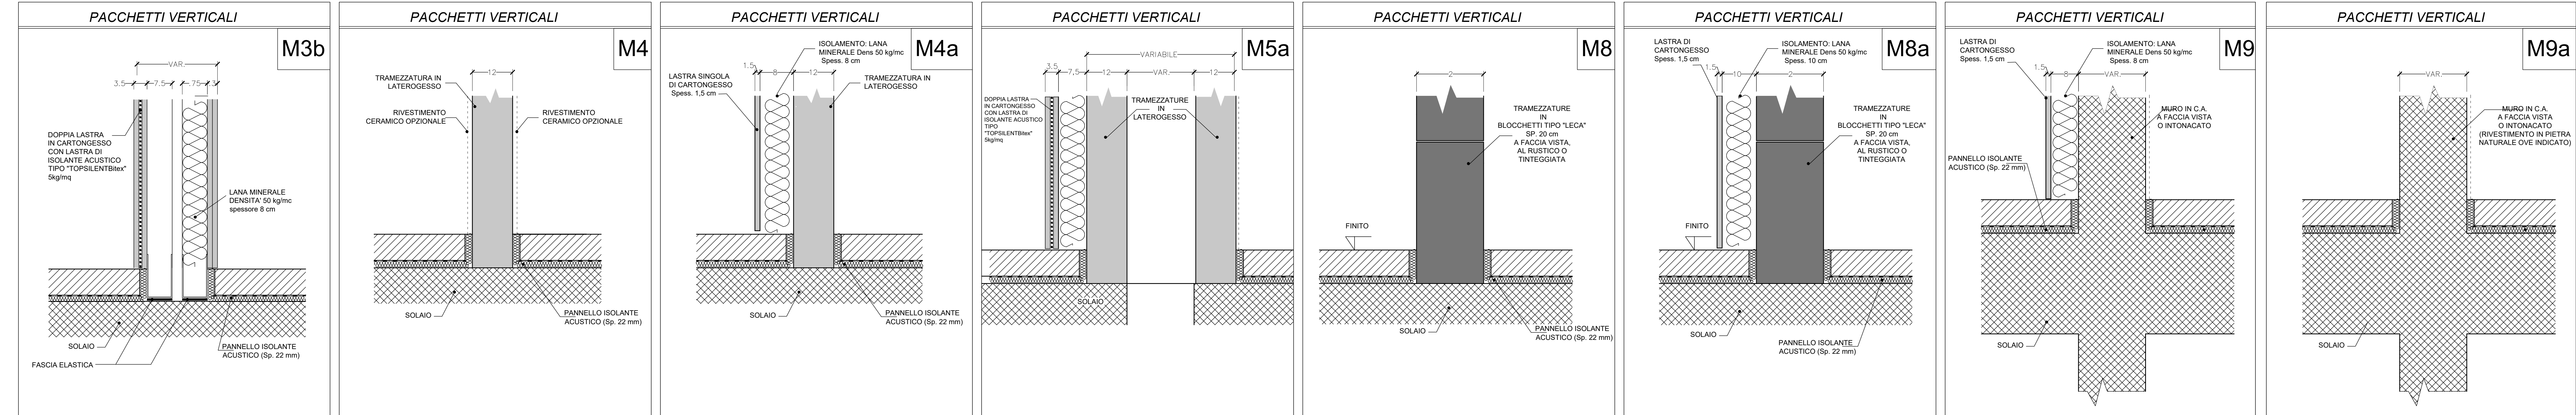

NOTA: TUTTI GLI ELEMENTI DI TRACCIAMENTO SONO RIFERITI AGLI ASSI DELLE COLONNE

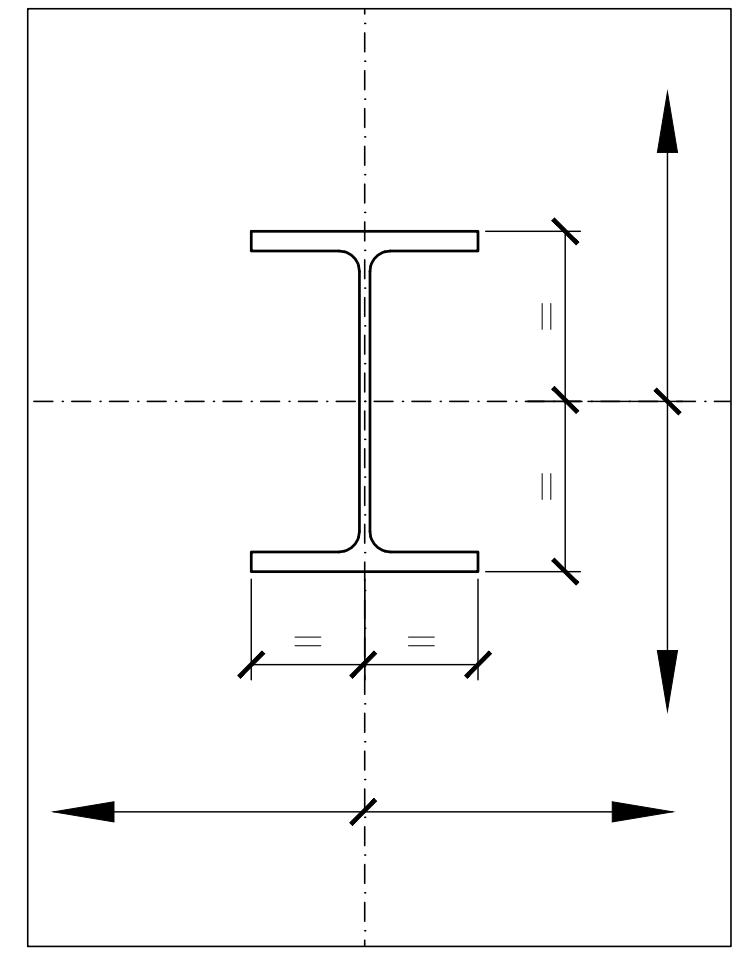

UNIVERSITA' DEGLI STUDI - ROMA TOR VERGATA

Affidamento in concessione di raggruppamento d'impresa con capogruppo e mandataria VIAMINI LAVORI S.p.A. (convenzione 23 ottobre 1987 - rep. 121)

TOR VERGATA Soc. Consortile a r.l. Società costituita ai sensi art.23/bis Legge 584/77 La TOR VERGATA Soc. Consortile a r.l. è costituita tra le imprese:

- PIZZAROTTI & C. S.p.A. - ITALIAIA COSTRUZIONI S.p.A. - S.A.C. SOCIETA' IMPALATI COSTRUZIONI S.p.A. - AQUILA S.p.A. - D.C.S. S.p.A. - TERRE S.r.l. - G.B.O. DI STEFANO S.r.l. - COSTRUZIONI CIVILI COMMERCIALI S.p.A.

RESPONSABILI UNICI DEL PROCEDIMENTO:

- CONFERIMENTO: prof. arch. Rodolfo Maria Strolz
- PROGETTO ARCHITETTONICO RETTORATO: U.T. Concessionaria
- PROGETTO STRUTTURE RETTORATO: IN.GE.CO (prof. Ing. F. Sylos Labini)
- PROGETTO IMPIANTI RETTORATO (ELETTRICI): AGAC Associati S.r.l. (Ing. L. Abbonelli)
- PROGETTO IMPIANTI RETTORATO (MECCANICI): CFA (Ing. F. Tene)
- PROGETTO IMPIANTI MACROAREA QUORUP: AGAC Associati S.r.l. (Ing. L. Abbonelli)

CONSENTI PER LA SICUREZZA:

- Ing. M. Terzetti (Rettorato)
- Ing. M. Mezzetti (Macroarea G.)
- Ing. A. Piatelli
- arch. F. Fabrizi

CONSENTI PER L'AMBIENTE:

EDIFICIO DEL RETTORATO - Primo Stralcio

AS-BUILT

EDIFICIO "D"

Pianta Livello +2 (quota +8.50)

SCALA 1:50

FORMATO A0+

STATO As Built

FOLIO