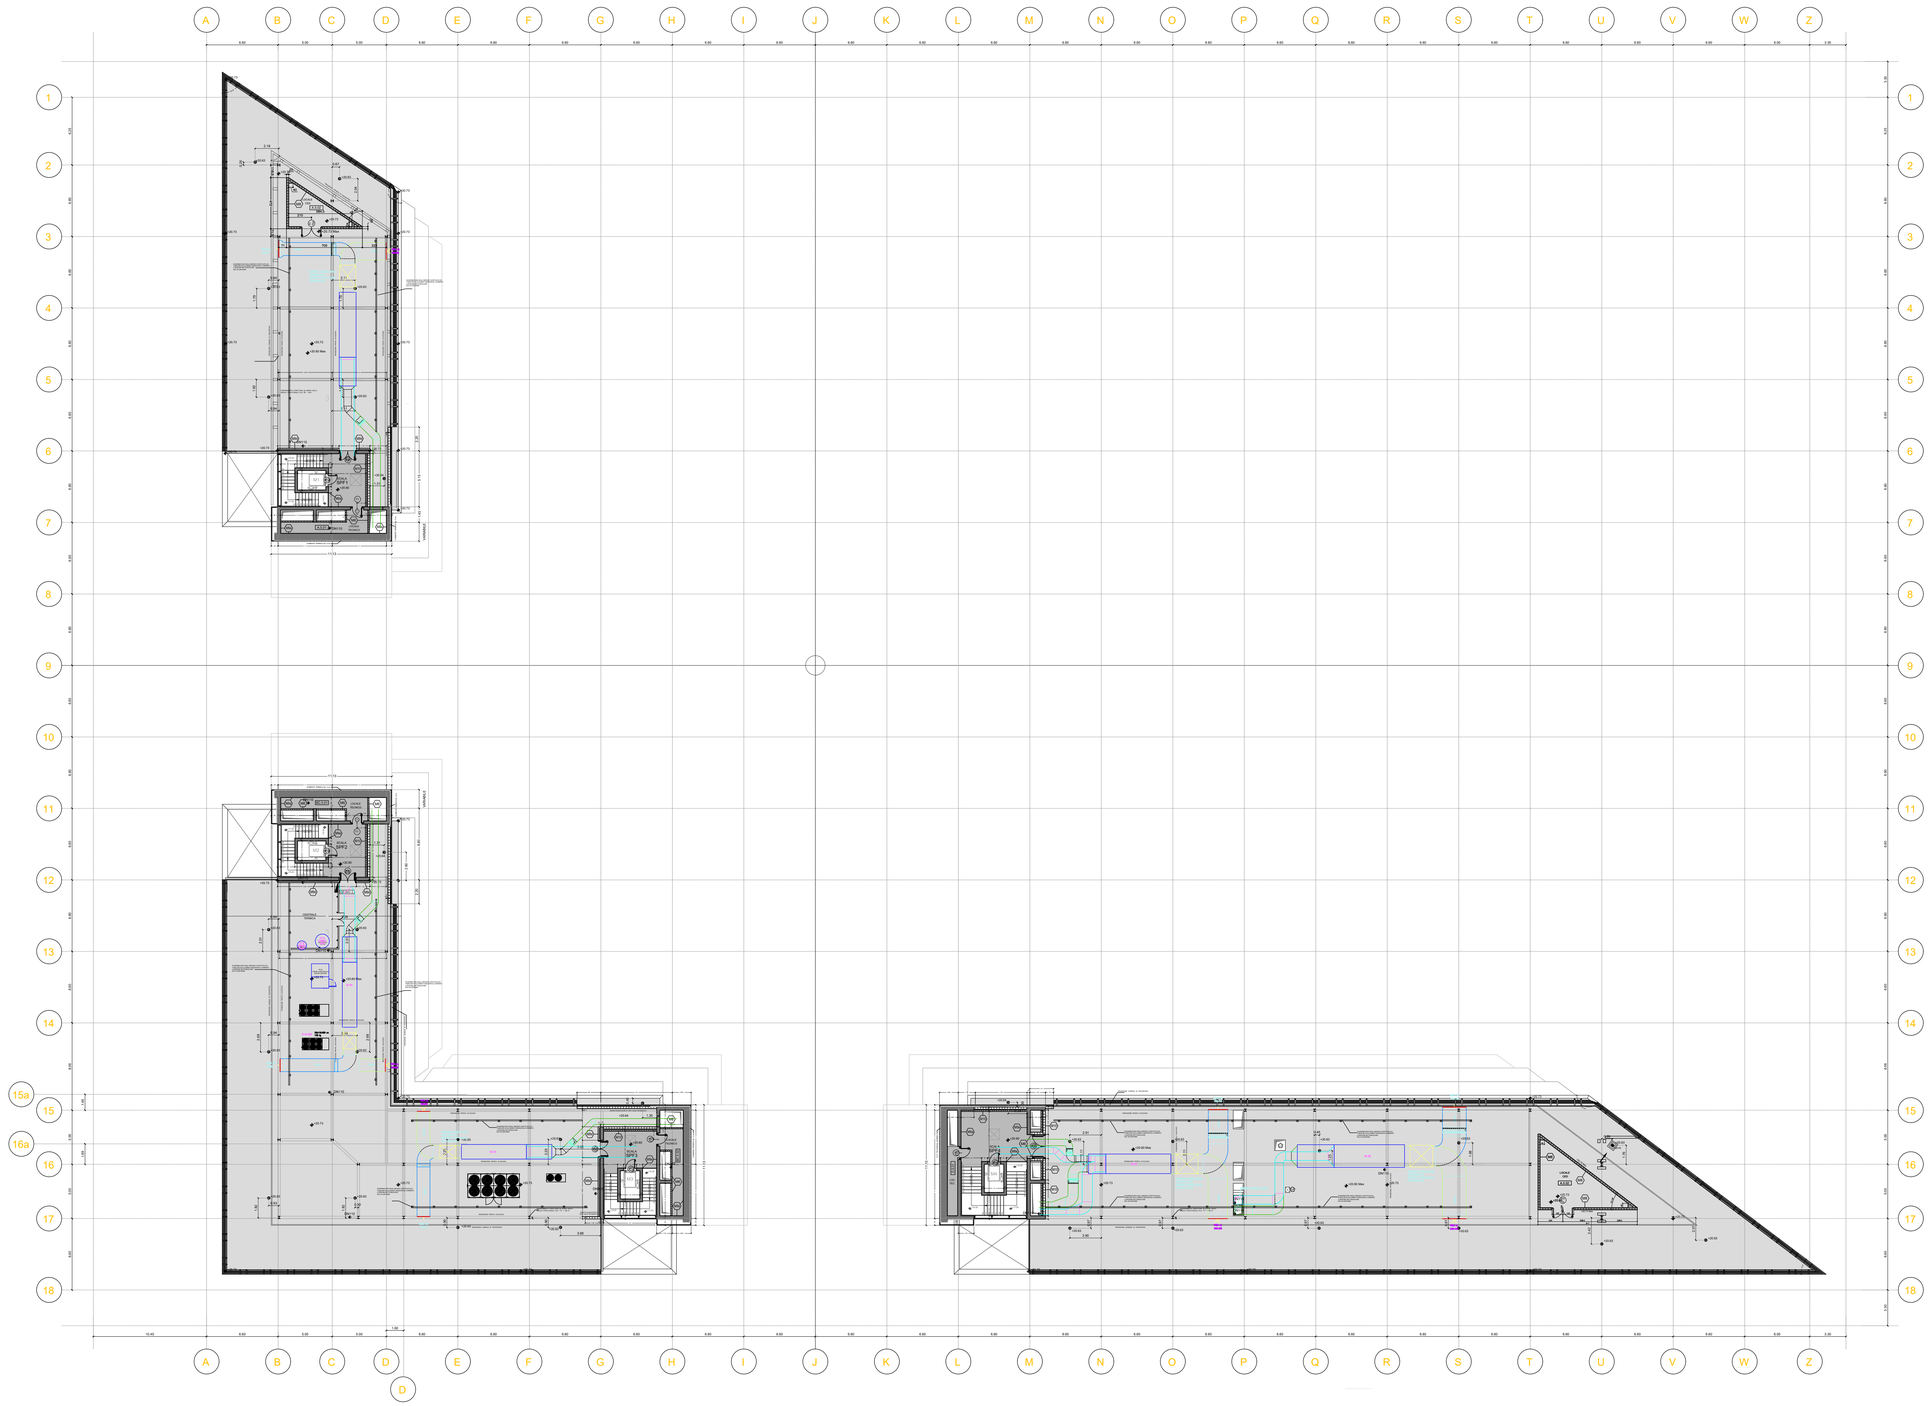

Università di Roma Tor Vergata

UNIVERSITA' DEGLI STUDI - ROMA TOR VERGATA

Affidamento in concessione ai raggruppamento d'imprese
con capogruppo e mandataria VIANINI LAVORI S.p.A.
(convenzione 23 ottobre 1987 – rep. 121)

TOR VERGATA Soc. Consortile a r.l. Societa' costituita ai sensi art.23/bis Legge 584/77

La TOR VERGATA Soc. Consortile a r.l. e' costituita tra le imprese:

CAPOGRUPPO E MANDATARIA DEL R.T.I. VIANINI LAVORI S.p.A. – CONSORZIO COOP. COSTRUZIONI – IMPRESA PIZZAROTTI & C. S.p.A. – ITALIANA COSTRUZIONI S.p.A. – S.A.C. SOCIETA' APPALTI COSTRUZIONI S.p.A. – AQUILAIA S.p.A. – DI.COS. S.p.A. – TIERRE S.r.l. – G.&G. DI STEFANO S.r.l.– COSTRUZIONI CIVILI COMMERCIALI S.p.A.

– *RESPONSABILE UNICO DEL PROCEDIMENTO:*	prof. arch. Rodolfo Maria Strollo
– *COORDINAMENTO :*	U.T. Concessionaria
– *PROGETTO ARCHITETTONICO RETTORATO:*	U.T. Concessionaria (ing. R.Santi - arch. M.Alessandrini)
– *PROGETTO STRUTTURE RETTORATO:*	IN.GE.CO (prof. ing. F. Sylos Labini)
– *PROGETTO IMPIANTI RETTORATO (ELETTRICI):*	AG&C Associati S.r.l. (ing. L. Abosinelli)
– *PROGETTO IMPIANTI RETTORATO (MECCANICI):*	CFA (ing. F. Tasca)
– *PROGETTO IMPIANTI MACROAREA GIURISP.:*	AG&C Associati S.r.l. (ing. L. Abosinelli)
– *CONSULENTI PER LA SICUREZZA :*	ing. M. Terzitta (Rettorato) geom. M. Mercuri (Macroarea G.)
– *CONSULENTE PER L'ACUSTICA :*	ing. A. Pettinari
– *CONSULENTE PER L'AMBIENTE :*	arch. F. Fabrizi

	DATA	DESCRIZIONE	DIS	CT	CS	DT	UNIVERSITA'
0	Febbraio 2017	Emissione As Built					APPROVAZIONI

EDIFICIO DEL RETTORATO - PRIMO STRALCIO

C.E.D. 520111-as

AS-BUILT ARCHITETTONICO

TITOLO: GENERALE PIANTE

Pianta Livello +5 (quota +20.60)

SCALA: 1:200

FORMATO: A0

STATO: As Built

CAT.OIP. | N. DISEGNO | DERIVATO DA | FOGLIO